



Délégués :

| | |
|----------------------------|-----|
| En exercice : | 101 |
| Présents : | 77 |
| Pouvoirs : | 11 |
| Votants : | 88 |
| Suffrages exprimés : | 85 |
| Ont voté pour : | 85 |
| Ont voté contre : | 0 |
| Abstentions : | 0 |

EXTRAIT DU REGISTRE DES DELIBERATIONS

Conseil communautaire du 23 mars 2023

DELIBERATION N° CC/23-13

Tourisme

La Seine à Vélo : Convention de gestion et d'entretien

Les membres du Conseil communautaire de Seine Normandie Agglomération, légalement convoqués le 17 mars 2023, se sont réunis lors de la séance publique du Conseil de Seine Normandie Agglomération, Centre Culturel Guy Gambu - 1, rue Jules Ferry - 27950 Saint-Marcel, sous la Présidence de Monsieur Frédéric DUCHÉ, le 23 mars 2023 à 19h00.

Etaient présents :

Patrick MÉNARD (AIGLEVILLE), Jean-François WIELGUS (BOIS-JEROME ST OUEN), Geneviève CAROF (BOISSET LES PREVANCHES), Anne PROUVOST (BOUAFLES), Michel ALBARO (BREUILPONT), Michel CITHER (BUEIL), Jocelyne RIDARD (CAILLOUET ORGEVILLE), Renée MATRINGE (CHAMBRAY), Jean-Michel DE MONICAULT (CROisy SUR EURE), Gilles LE MOAL (CUVERVILLE), Serge COLOMBEL (DAUBEUF PRES VATTEVILLE), Patrick LOSEILLE (ECOUIS), Pascal DUGUAY (FAINS), Aline BERTOU (FRENELLES EN VEXIN), Xavier PUCHETA (GADENCOURT), Pascal JOLLY (GASNY), Sarah BOUTRY (GASNY), Philippe FLEURY (GUISENIERS), Lorraine FERRE (HARDENCOURT COCHEREL), Christian FOURNIAL (HARQUENCY), Olivier DESCAMPS (HENNEZIS), Jean-Marie MOTTE (HEUBECOURT-HARICOURT), Jean-Pierre SAVARY (HEUQUEVILLE), Antoine ROUSSELET (LA CHAPELLE LONGUEVILLE), Karine CHERENCEY (LA CHAPELLE LONGUEVILLE), Hervé BOURDET (LA CHAPELLE LONGUEVILLE), Christophe BASTIANELLI (LA ROQUETTE), Sylvain BIGNON (LE CORMIER), Laurence MENTION (LE PLESSIS HEBERT), Frédéric DUCHÉ (LES ANDELYS), Martine VANTREESE (LES ANDELYS), Léopold DUSSART (LES ANDELYS), Christian LE PROVOST (LES ANDELYS), Martine SEGUELA (LES ANDELYS), Didier COURTAT (MENILLES), Yves DERAEVE (MERCEY), Noureddine SGHAIER (MEREY), Michel LAGRANGE (MESNIL VERCLIVES), Hubert PINEAU (MEZIERES EN VEXIN), Bernard LEBOUCQ (MUIDS), Pascal GIMONET (NEUILLY), Thibaut BEAUTÉ (NOTRE DAME DE L'ISLE), Pascal LEHONGRE (PACY SUR EURE), Valérie BOUGAULT (PACY SUR EURE), Julien CANNIN (PACY SUR EURE), Gilles AULOY (PORT-MORT), Pascal MAINGUY (PRESSAGNY-L'ORGUEILLEUX), Dominique DESJARDINS BROSSEAU (ROUVRAY), Hervé PODRAZA (SAINT

Seine Normandie Agglomération

MARCEL), Piternella COLOMBE (SAINT MARCEL), Jean-Luc MAUBLANC (SAINT MARCEL), Thierry HUIBAN (SAINT VINCENT DES BOIS), Erika SIMEK (SAINTE COLOMBE PRES VERNON), Hélène MARTINEZ (SAINTE GENEVIEVE LES GASNY), Patrick JOURDAIN (TILLY), François OUZILLEAU (VERNON), Léocadie ZINSOU (VERNON), Johan AUVRAY (VERNON), Marie-Christine GINESTIERE (VERNON), Dominique MORIN (VERNON), Jérôme GRENIER (VERNON), Nicole BALMARY (VERNON), Evelyne HORNAERT (VERNON), Patricia DAUMARIE (VERNON), Yves ETIENNE (VERNON), Raphaël AUBERT (VERNON), Lorine BALIKCI (VERNON), David HEDOIRE (VERNON), Gabriel SINO (VERNON), Thomas DURAND (VEXIN-SUR EPTE), Fabrice CAUDY (VEXIN-SUR EPTE), Annick DELOUZE (VEXIN SUR EPTE), Jean-Pierre TAULLÉ (VEZILLON), Lysianne ELIE-PARQUET (VILLEGATS), Marie-Odile ANDRIEU (VILLEZ SOUS BAILLEUL), Jonnathan RESSE (suppléant de Jérôme FOUCHER - LA HEUNIERE), Didier LANDAIS (suppléant de Christian BIDOT - VILLIERS EN DESOEUVRE)

Absents :

Vincent LEROY (DOUAINS), Claude LANDAIS (GIVERNY), Lydie LEGROS (HECOURT), Michel PATEZ (LA BOISSIERE), Véronique BABIN PREVOST (LES ANDELYS), Rémi FERREIRA (SAINT MARCEL), Laurent LEGAY (VATTEVILLE), Patrick DUCROIZET (VAUX SUR EURE), Jean-Marie MBELO (VERNON), Christopher LENOURY (VERNON), Catherine MIKLARZ (VEXIN-SUR EPTE), Paul LANNOY (VEXIN SUR EPTE)

Absents excusés :

Yannick CAILLET (HOULBEC COCHEREL)

Pouvoirs :

Guillaume GRIMM a donné pouvoir à Aline BERTOU (CHAIGNES), Jérôme PLUCHET a donné pouvoir à Gilles LE MOAL (LE THUIT), Jessica RICHARD a donné pouvoir à Christian LE PROVOST (LES ANDELYS), Lydie CASELLI a donné pouvoir à Julien CANIN (PACY SUR EURE), Agnès MARRE a donné pouvoir à Christophe BASTIANELLI (SUZAY), Olivier VANBELLE a donné pouvoir à Dominique MORIN (VERNON), Catherine DELALANDE a donné pouvoir à François OUZILLEAU (VERNON), Sylvie GRAFFIN a donné pouvoir à Nicole BALMARY (VERNON), Youssef SAUKRET a donné pouvoir à Jérôme GRENIER (VERNON), Paola VANEGAS a donné pouvoir à Johan AUVRAY (VERNON), Denis AIM a donné pouvoir à Yves ETIENNE (VERNON)

Secrétaire de séance : Karine CHERENCEY

Seine Normandie Agglomération

Le Conseil communautaire de Seine Normandie Agglomération,

Vu le code général des collectivités territoriales ;

Vu l'arrêté préfectoral n°DÉLE/BCLI/2019-59 du 30 décembre 2019 portant modification des statuts de la communauté d'agglomération Seine Normandie Agglomération ;

Vu le rapport de présentation du Président ;

Considérant la nécessité de définir les modalités d'intervention entre le Département de l'Eure et Seine Normandie Agglomération ;

Considérant que Frédéric DUCHÉ, Pascal LEHONGRE et Catherine DELALANDE ne prennent pas part au vote ;

Après en avoir délibéré,

DECIDE

Article 1 : D'autoriser le Président ou son représentant à signer la convention ci-annexé, ainsi que tout document afférent, relative à la gestion et l'entretien de la Véloroute n°33 – La Seine à Vélo, sur les sections concernées du territoire de Seine Normandie Agglomération pour une durée de 20 ans.

Article 2 : En vertu de l'article R.421-1 du code de justice administrative, la présente délibération peut faire l'objet d'un recours devant le Tribunal Administratif de ROUEN dans un délai de deux mois à compter de son affichage.

Article 3 : La présente délibération sera affichée, publiée au recueil des actes administratifs, et ampliation sera adressée à Monsieur le Préfet et à Monsieur le Trésorier.

Article 4 : Le Président est chargé de l'exécution de la présente délibération.

Fait en séance les jours, mois et an susdits,
Pour extrait certifié conforme,

Seine Normandie Agglomération

12 rue de la Mare à Jouy 27120 Douains Tél : 02 32 53 50 03 contact@sna27.fr www.sna27.fr





**Convention de gestion et d'entretien de la
Véloroute n°33 – La Seine à Vélo**

Section : Giverny – Vernon / Port-Mort / Les Andelys – Vézillon - Bouafles

ENTRE D'UNE PART,

L'EPCI Seine Normandie Agglomération – 12, la Mare à Jouy 27120 Douains , représenté par Monsieur Frédéric DUCHÉ, Président, habilité par délibération du conseil communautaire en date du (Délibération n°)

Ci-après désigné : **l'EPCI**

ET D'AUTRE PART,

Le Département de l'Eure, représenté par le Président du Conseil départemental de l'Eure, Monsieur Alexandre RASSAËRT, habilité par délibération de la Commission permanente en date du (Rapport n°)

Ci-après désigné : **LE DEPARTEMENT**

PRÉAMBULE:

Inscrite au Schéma National des véloroutes et voies vertes sous le numéro 33, l'itinéraire cyclable dénommé "La Seine à Vélo" prévoit de relier Paris à l'estuaire de la Seine. Piloté par le Département de l'Eure, un comité d'itinéraire s'est établi avec l'ensemble des acteurs et maîtres d'ouvrages concernés par le projet, afin d'organiser un plan d'actions commun en vue d'une

réalisation cohérente et coordonnée des infrastructures correspondantes, mais aussi d'une promotion touristique à l'échelle nationale.

Dans ce cadre, et celui du schéma départemental des véloroutes et voies vertes, le Département de l'Eure a projeté la réalisation d'un itinéraire cyclable à proximité des berges de Seine traversant le territoire de Seine Normandie Agglomération. Aménagé, sécurisé, dédié aux mobilité douces, et respectueux de l'environnement, cet aménagement contribuera au développement cyclotouristique, à la mobilité utilitaire décarbonnée ainsi qu'aux loisirs des habitants locaux et des visiteurs. Gratuit et accessible à tous, cet aménagement est également un lieu de rencontre et de cohésion sociale renforçant la qualité du cadre de vie

Son itinéraire emprunte le tracé reliant Giverny aux Andelys, en traversant le territoire des communes de Giverny, Vernon, Pressagny l'Orgueilleux, Notre-Dame-de-L'isle, Port-Mort, Bouafles, Vézillon et Les Andelys.

La situation foncière des emprises de la véloroute n°33 aménagées voie verte est à ce jour disparate et doit, à ce titre, faire l'objet de diverses régularisations, déjà en cours ou à venir. Les parties ont toutefois convenu de se rapprocher, sans attendre la clarification complète du statut foncier de l'axe, afin de définir conjointement les compétences et responsabilités leur incombant respectivement en matière de gestion et d'entretien de l'équipement réalisé.

IL EST CONVENU CE QUI SUIT :

ARTICLE 1 : OBJET DE LA CONVENTION

La présente convention a pour objet de définir les modalités selon lesquelles le Département délègue à l'EPCI l'entretien et la gestion des sections de la Véloroutes n°33 aménagés en voie verte, piste cyclable ou assimilée et désignées dans l'article 2 ci-après.

Elle a également pour objet de définir les conditions d'équipement, d'entretien, de gestion et d'animation de ladite voie verte aménagée sous maîtrise d'ouvrage départementale, conformément aux modalités d'intervention du Département précisées dans le cadre du schéma départemental des véloroutes et voies vertes.

ARTICLE 2 : DÉSIGNATION DE LA SECTION OBJET DE LA PRÉSENTE CONVENTION

La véloroute n°33 comprend plusieurs sections aménagées en voie verte et fonctionnelles :

1. Section Giverny - Vernon
2. Section Port-Mort
3. Section Les Andelys – Vézillon – Bouafles.

Le tracé général des sections fonctionnelles figure sur les plans annexés à la présente convention. Sont concernées à ce jour les communes dans le cadre de la présente, les sections aménagées en Voie Verte sur les communes de Giverny, Vernon, Port-Mort, Bouafles, Vézillon et les Andelys. Sont également prévus des aménagements supplémentaires sur les communes de Pressagny

l'Orgueilleux et Notre-Dame-de-L'Isle, qui devront être ajoutés à la présente convention via un avenant dédié.

ARTICLE 3: AFFECTATION DES EMPRISES

Ces emprises sont affectées à la Véloroute n°33 – La Seine à Vélo pour ses sections aménagées :

- en site propre et réservé à la circulation non motorisée;
- en site mixte réservé à la circulation non motorisé et suivant les sections aux ayant droits (exploitants agricoles, riverains, VNF, ...).

L'aménagement prévu a été réalisé conformément au cahier des charges défini par le Département de telle sorte qu'il permette un usage normal des emprises et, si nécessaire, qu'il maintienne un accès aux parcelles riveraines ainsi qu'aux parcelles aménagées dans le cadre des mesures compensatoires environnementales.

ARTICLE 4 : ENTRETIEN ET GESTION DES ÉQUIPEMENTS

Les parties conviennent de se répartir la charge de la gestion et de l'entretien de la voie verte selon les modalités suivantes :

4- 1 - Obligations de l'EPCI :

Dans le cadre de la présente convention, l'EPCI s'engage à réaliser ou faire réaliser à ses frais et sous sa responsabilité, les tâches, travaux et interventions décrits ci-dessous :

Voie Verte: entretien courant comprenant le balayage/aspiration, le ramassage des déchets, gravillons et feuilles mortes, la suppression des mousses et lichens, la signalisation d'obstacles ou de dégradations par de la mise en place de signalisation provisoire.

Ouvrages d'art :

- Nettoyage de la végétation présente sur et aux abords de l'ouvrage (maçonnerie du pont, mur en retour, perrés, joints de chaussés, talus, dessous du pont)
- Elagage et abattage des arbres bordants l'ouvrage d'art
- Enlèvement des dépôts gênant l'écoulement des eaux au niveau des caniveaux, gargouilles, descentes d'eaux et exutoires.
- Nettoyage, curage et enlèvement des pierres et dépôts des fossés.

Ouvrages hydrauliques :

- Entretien courant comprenant l'hydrocurage et la collecte des déchets au niveau des têtes d'aqueducs présents sur l'emprise de la voie verte exclusivement.
- Enlèvement des dépôts présents sous les ouvrages hydrauliques.
- Entretien courant et gestion des eaux de source.
- Entretien courant des ouvrages de gestion des eaux souterraines et/ou superficielles (nappes sources) comprenant l'hydrocurage et la gestion des dépôts / déchets.

Dépendances de la voie verte :

- Gestion et entretien des dépendances comprenant le fauchage des accotements enherbés (talus inclus), la taille des buissons et haies paysagères, l'élagage des arbres, l'abattage de sujets dépérissant ou menaçants pour les usagers de la voie verte, le renouvellement des sujets dépérissants
- Fourniture et plantation de sujets complémentaires (après avis préalable du Département)
- Collecte des déchets et nettoyages divers
- Enlèvement d'arbres tombés sur la voie verte

Mobilier / Eclairage public (si existant) / Equipements sanitaires / Equipements de sécurité (barrières d'accès, clôtures, et quincaillerie associée) :

- Gestion exclusive par l'EPCI comprenant l'entretien, la maintenance et le renouvellement des équipements existants
- Fourniture et pose d'équipements complémentaires (après avis préalable du Département)

Equipements de sécurité lumineux :

- Gestion exclusive par l'EPCI comprenant l'aménagement, l'entretien, la maintenance et le renouvellement des équipements de sécurité lumineux en agglomération (catadiopbes, dispositifs réfléchissants, etc.)

Signalisation verticale d'information et touristique :

- L'ajout de signalétique directionnelle (panneaux Dv) en lien avec le réseau cyclable local dans le respect de la réglementation nécessite une concertation préalable avec le Département
- L'entretien, la maintenance et le renouvellement des équipements ainsi amenés sont de la responsabilité de l'EPCI

Signalisation horizontale :

- Entretien et renouvellement des marquages existants
- Fourniture et application des marquages complémentaires (après avis du Département)

L'EPCI organise ses interventions afin que les travaux (tels que notamment fauchage d'accotements et de talus, élagage, balayage, nettoyage de la signalisation verticale et horizontale, entretien de la voirie et remplacement d'équipements dégradés, ramassage et évacuation des déchets) soient réalisés de manière continue sur l'ensemble de la voie verte et dépendances afin de maintenir l'itinéraire dans un bon état d'entretien et de sécurité de l'équipement.

L'EPCI est responsable de l'organisation régulière d'opérations de patrouillage sur l'ensemble du linéaire concerné par la présente convention afin de s'assurer du bon état des installations. En cas de constatation de tout défaut nécessitant une intervention du Département de l'Eure, pour les domaines qui lui incombent tels que présentés dans l'article 4 – 2, l'EPCI s'engage à informer les services du Département par écrit (courrier/mail) sans délai afin que ceux-ci puissent intervenir le plus rapidement possible.

4- 2 – Obligations du Département :

Dans le cadre de la présente convention, le Département s'engage à réaliser ou faire réaliser à ses frais et sous sa responsabilité, les tâches, travaux et interventions décrits ci-dessous :

Couche de roulement :

- Renouvellement de la couche d'usure et réparations provisoires de sécurisation (enrobé à froid)
- Réparations ponctuelles consécutives à une déformation de chaussée (nids de poule, déformations liées au système racinaire, ...) ou à un sinistre (risques naturels ou exogènes) constatés par l'EPCI dans le cadre de l'entretien courant

Ouvrages d'art supportant la voie verte :

- Renouvellement de la couche d'usure et réparations provisoires de sécurisation (enrobé à froid) ;
- Réparations ponctuelles consécutives à une déformation de chaussée (nid de poule) ou à un sinistre sur l'ensemble de l'ouvrage et de ses équipements ;
- Reprise des bordures
- Réfection des trottoirs
- Réparations localisées et remises en peinture des parapets et garde-corps
- Reprise de la maçonnerie et rejoingement
- Dégagement des piles et des culées si embâcle
- Gros entretien de l'ouvrage, y compris étanchéité
- Garde-corps

Ouvrages hydrauliques :

- Aménagement / création des ouvrages de gestion des eaux souterraines et/ou superficielles (nappes / sources)
- Réparations ponctuelles, maintenance et renouvellement des ouvrages hors d'usage

Dépendances de la voie verte:

- Elagages et tailles des végétaux situés dans la zone de franchissement d'une route départementale, tel que précisé dans les schémas annexés à la présente convention
- Abattage de sujet dépérissant/menaçant à l'approche d'une route départementale, tel que précisé dans les schémas annexés à la présente convention

Equipements connectés :

- Gestion exclusive par le Département comprenant l'entretien, la maintenance et le renouvellement des équipements existants

Equipements de sécurité lumineux :

- Gestion exclusive par le Département comprenant l'aménagement, l'entretien, la maintenance et le renouvellement des équipements de sécurité lumineux hors agglomération (catadiopes, dispositifs réfléchissants, etc.)

Signalétique de police et directionnelle (panneaux Dv) :

- Gestion par le Département comprenant l'entretien et le renouvellement des équipements aménagés par le Département, recensés dans la fiche des équipements (ou plan de recollement) annexée à la présente convention.

Des schémas annexés à la présente convention précisent les limites spatiales d'intervention de chacune des parties, notamment aux abords des ouvrages d'art et des routes départementales.

4- 3 – Organisation et suivi :

Chacune des parties s'engage à communiquer annuellement la programmation des travaux qu'elle souhaite effectuer aux fins de bonne coordination.

A ce titre, la programmation des interventions et travaux fait l'objet d'un comité d'itinéraire annuel, à l'initiative du Département, visant à planifier et coordonner les opérations projetées et à examiner les demandes d'équipements complémentaires ou nouveaux proposés, le cas échéant, par l'EPCI. De même, il sera abordé durant ces réunions la question de l'animation, de la mise en tourisme et de la communication sur l'itinéraire.

Une visite conjointe annuelle sera organisée par le Département avant la période touristique (mars / avril). Une inspection annuelle des ouvrages d'art devra également être menée en présence du référent Ouvrage d'Arts du Département et du gestionnaire de la voirie. En cas de besoin, d'autres visites conjointes pourront être sollicitées.

En toutes hypothèses, il est convenu que la fourniture et la pose d'équipements complémentaires ou de végétaux de toute nature doivent recueillir l'avis préalable et écrit du Département.

Il est également précisé qu'à la date de conclusion de la présente convention, l'interlocuteur de l'EPCI au sein des services départementaux pour toute question relative à la gestion et l'entretien de la voie verte est la Direction de la Mobilité.

Le Département de l'Eure s'engage à réaliser s'engage à réaliser sous trois mois à signature de la présente convention un état des lieux initial de la Voie Verte. Cet état des lieux devra être établit de manière contradictoire avec les services de l'EPCI et devra comprendre un recensement de l'intégralité des équipements et infrastructures de la Voie Verte.

Tout projet d'aménagement d'une voie d'accès sur la Voie Verte devra impérativement faire l'objet d'une demande écrite adressée aux services du Département.

4 - 4 – Dossier d'exploitation de la voie verte :

La voie verte fait l'objet d'un dossier d'exploitation fixant les modalités de gestion et d'entretien courants de la voie ainsi que les règles d'intervention entre les parties en cas, notamment, de travaux imprévus et urgents.

Concernant ces derniers, l'EPCI s'engage à informer par écrit sans délai le Département de toute intervention faite par le territoire ou nécessaire de la part du Département.

ARTICLE 5 : SIGNALÉTIQUE ET ANIMATION

5 - 1 – Signalétique:

L'installation de signalétique directionnelle locale indiquant le réseau cyclable local (pistes et voies vertes) ainsi que les différentes destinations est encouragée. Ces installations se feront en concertation avec le Département et devront respecter la notice de signalétique et signalisation.

5 - 2 – Animation :

L'EPCI assure l'animation de la voie verte en liaison avec les organismes en charge du tourisme et les associations locales le cas échéant.

L'organisation d'un week-end de sensibilisation aux usages des voies vertes en début de saison et la participation à la fête des voies vertes en septembre sont recommandées.

Toute manifestation sur la voie verte à l'initiative de l'EPCI doit faire l'objet d'une sollicitation auprès des services départementaux, au moins deux mois avant l'évènement, afin de recueillir l'accord écrit du Département.

L'EPCI nomme un référent technique voie verte qui assiste aux réunions du "réseau véloroutes voies vertes" animé par le Département.

ARTICLE 6 : OCCUPATION DES EMPRISES

Des autorisations d'occupation peuvent être délivrées par le Département, propriétaire des entreprises, hors agglomération et en agglomération après consultation de la commune concernée.

A ce titre, l'EPCI peut proposer au Département toute occupation ou activité de nature à favoriser le développement et l'attractivité touristique de la voie verte.

Sont toutefois interdits sur l'ensemble des emprises désignées à l'article 2 :

- le camping,
- toute installation ou construction pouvant porter atteinte à la destination ou à la continuité de la voie, sauf avis conjoint, préalable et favorable du Département et de l'EPCI.

ARTICLE 7 : RÉGLEMENTATION DE LA CIRCULATION

Sur les emprises de la voie verte, la police de la circulation incombe au représentant de la collectivité compétente, à savoir :

- le Président du Conseil départemental hors agglomération,
- le Maire en agglomération.

Sont interdits sur l'ensemble de la voie verte :

- L'accès et la circulation des véhicules motorisés – y compris cyclomoteurs, quads et motocyclettes – à l'exception des véhicules à moteur nécessaires à l'entretien de la voie verte, des véhicules de secours et éventuellement à la circulation des riverains et ayant-droits dûment et préalablement autorisés,
- L'organisation de compétitions sportives (cyclistes, VTT, rollers, course à pieds, trails, triathlon ou autres) sans accord préalable et écrit du Conseil départemental,
- Les activités équestres sauf si la voie a fait l'objet d'un aménagement spécifique pour ce type d'usage. Les attelages ne sont en aucun cas autorisés.

La circulation des engins agricoles est interdite sur le linéaire cyclable à l'exception des sections disposant de panneaux de signalisation B7b "Accès Interdit à tous les véhicules à moteur" avec panonceau M9 présentant la mention "sauf engin agricoles".

ARTICLE 8 : RESPONSABILITÉ

Chacune des parties est responsable vis-à-vis de l'autre partie et des tiers de l'entretien qui lui incombe au titre de la présente convention.

L'EPCI est responsable des dommages pouvant résulter du mauvais état consécutif à un défaut d'entretien et, d'une manière générale, de l'utilisation par le public des emprises désignées à l'article 3.

Pour des raisons de sécurité en cas de défaillance de l'EPCI, et après mise en demeure par le Département restée sans effet pendant une durée d'un mois, ce dernier peut se substituer à l'EPCI et émettre un titre de recette à l'encontre de ce dernier afin de couvrir les frais engagés par le Département pour assurer l'entretien et la gestion de la voie verte.

ARTICLE 9 : DURÉE DE LA CONVENTION

La présente convention prend effet à la date de sa notification par le Département à l'EPCI. Elle est établie pour une durée de 20 ans.

A l'expiration du délai fixé au 1^{er} alinéa du présent article, la convention se renouvellera par tacite reconduction pour la même durée, sauf dénonciation par lettre recommandée avec accusé de réception par l'une ou l'autre des parties, moyennant le respect d'un préavis de 6 mois.

ARTICLE 10 : MODALITES DE RESILIATION

Toute rupture de convention souhaitée par l'une ou l'autre des parties devra être signalée par lettre recommandée avec accusé de réception. Un préavis de 6 mois sera respecté.

En cas de non-respect de la présente convention par l'un des cocontractants, l'autre partie dispose du droit d'y mettre fin 6 mois après l'envoi, par lettre recommandée avec accusé de réception, d'une mise en demeure restée infructueuse.

ARTICLE 11 : MODALITES DE MODIFICATION

Toute modification des dispositions de la présente convention doit faire l'objet d'un avenant. La notification de ces avenants peut se faire soit par un simple accord écrit entre les collectivités concernées, soit par délibération au cours des conseils et/ou commissions des collectivités concernées. Le choix de notification retenu est convenu unilatéralement par le Département.

ARTICLE 12 : REGLEMENT ET LITIGES

Tout litige pouvant naître entre les parties du fait de l'interprétation ou de l'exécution de la présente convention donne lieu à une tentative de règlement amiable. A ce titre, les parties peuvent missionner, d'un commun accord, une personne qualifiée chargée d'analyser les causes du litige et de proposer toute mesure susceptible de le solutionner.

A défaut de règlement amiable, le Tribunal administratif de Rouen (53 Avenue Gustave Flaubert 76000 Rouen) est déclaré compétent. Le tribunal administratif peut également être saisi par l'application Télerecours Citoyens accessible via le site internet www.telerecours.fr").

ARTICLE 13 : ANNEXES

Sont annexés à la présente :

- Plans de recollement (Vernon – Giverny / Port-Mort / Les Andelys – Vézillon)
- Fiche Equipements Vernon-Manitôt
- Tableau Equipements Voie Verte Vernon-Manitôt
- Schémas d'entretien de la végétation
- Schéma d'entretien des intersections
- Schéma d'entretien des infrastructures
- Schéma d'entretien des ouvrages d'art

Vu et approuvé

Vu et Approuvé

Douains, le


Evreux, le

Le Président de l'EPCI

Le Président du Département

Frédéric DUCHÉ

Alexandre RASSAËRT

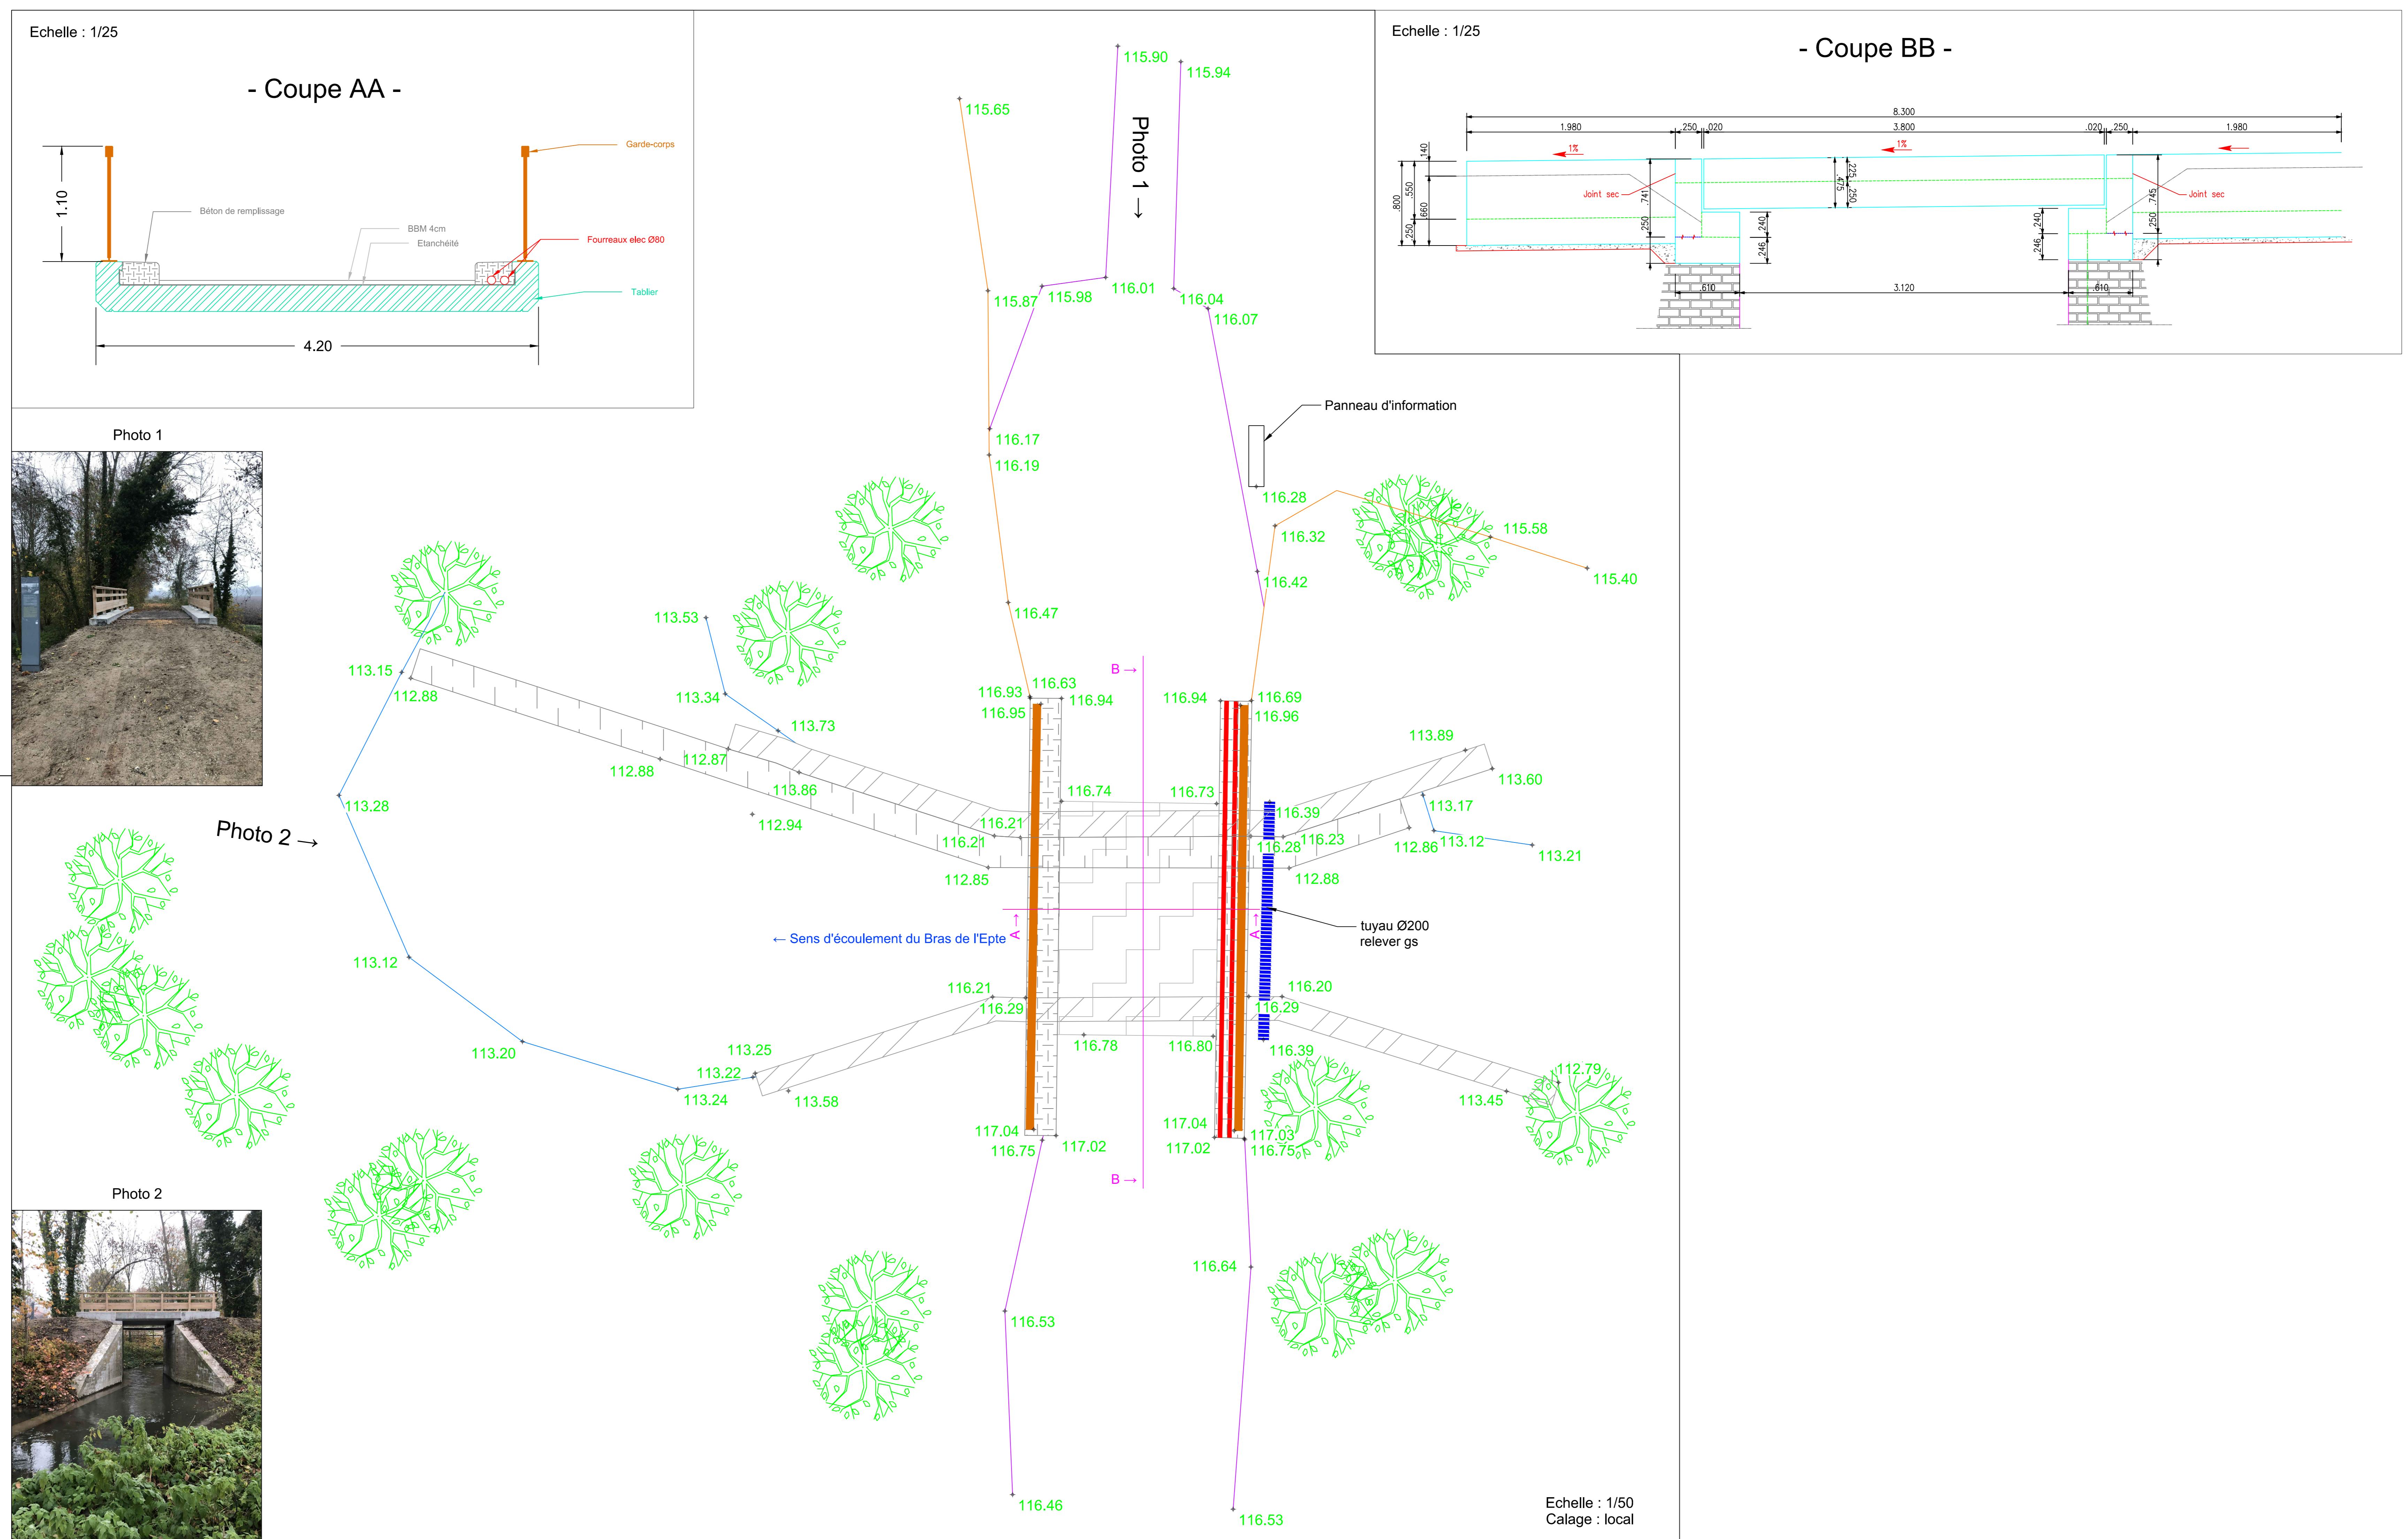

GIVERNY
Section MANITO-GIVERNY

PLAN D'EXECUTION

PLANCHE 1


Raccordement sur le projet
du giratoire de Giverny (Hors
marché)

Alignement d'arbres (8 saules et 22 frênes)
à abattre lors des travaux de la tranche ferme

Ouvrage de l'ancienne voie fermée
Interdit à plus de 2 tonnes




Ce document est la propriété exclusive de la société EUROVIA.
Toute reproduction est strictement INTERDITE.

Ancienne voie ferrée

Chemin des Ajoux

Nouvelle emprise

Ancienne emprise

Parcelle ZC 1
Surface à acquérir
S = 228.44 m²

Parcelle ZC 2
Surface à acquérir
S = 3.18 m²

Parcelle ZC 6
Surface à acquérir
S = 66.35 m²

Barrière bois pivotante

Barrière basse double fissée

PT01 PT02


























 

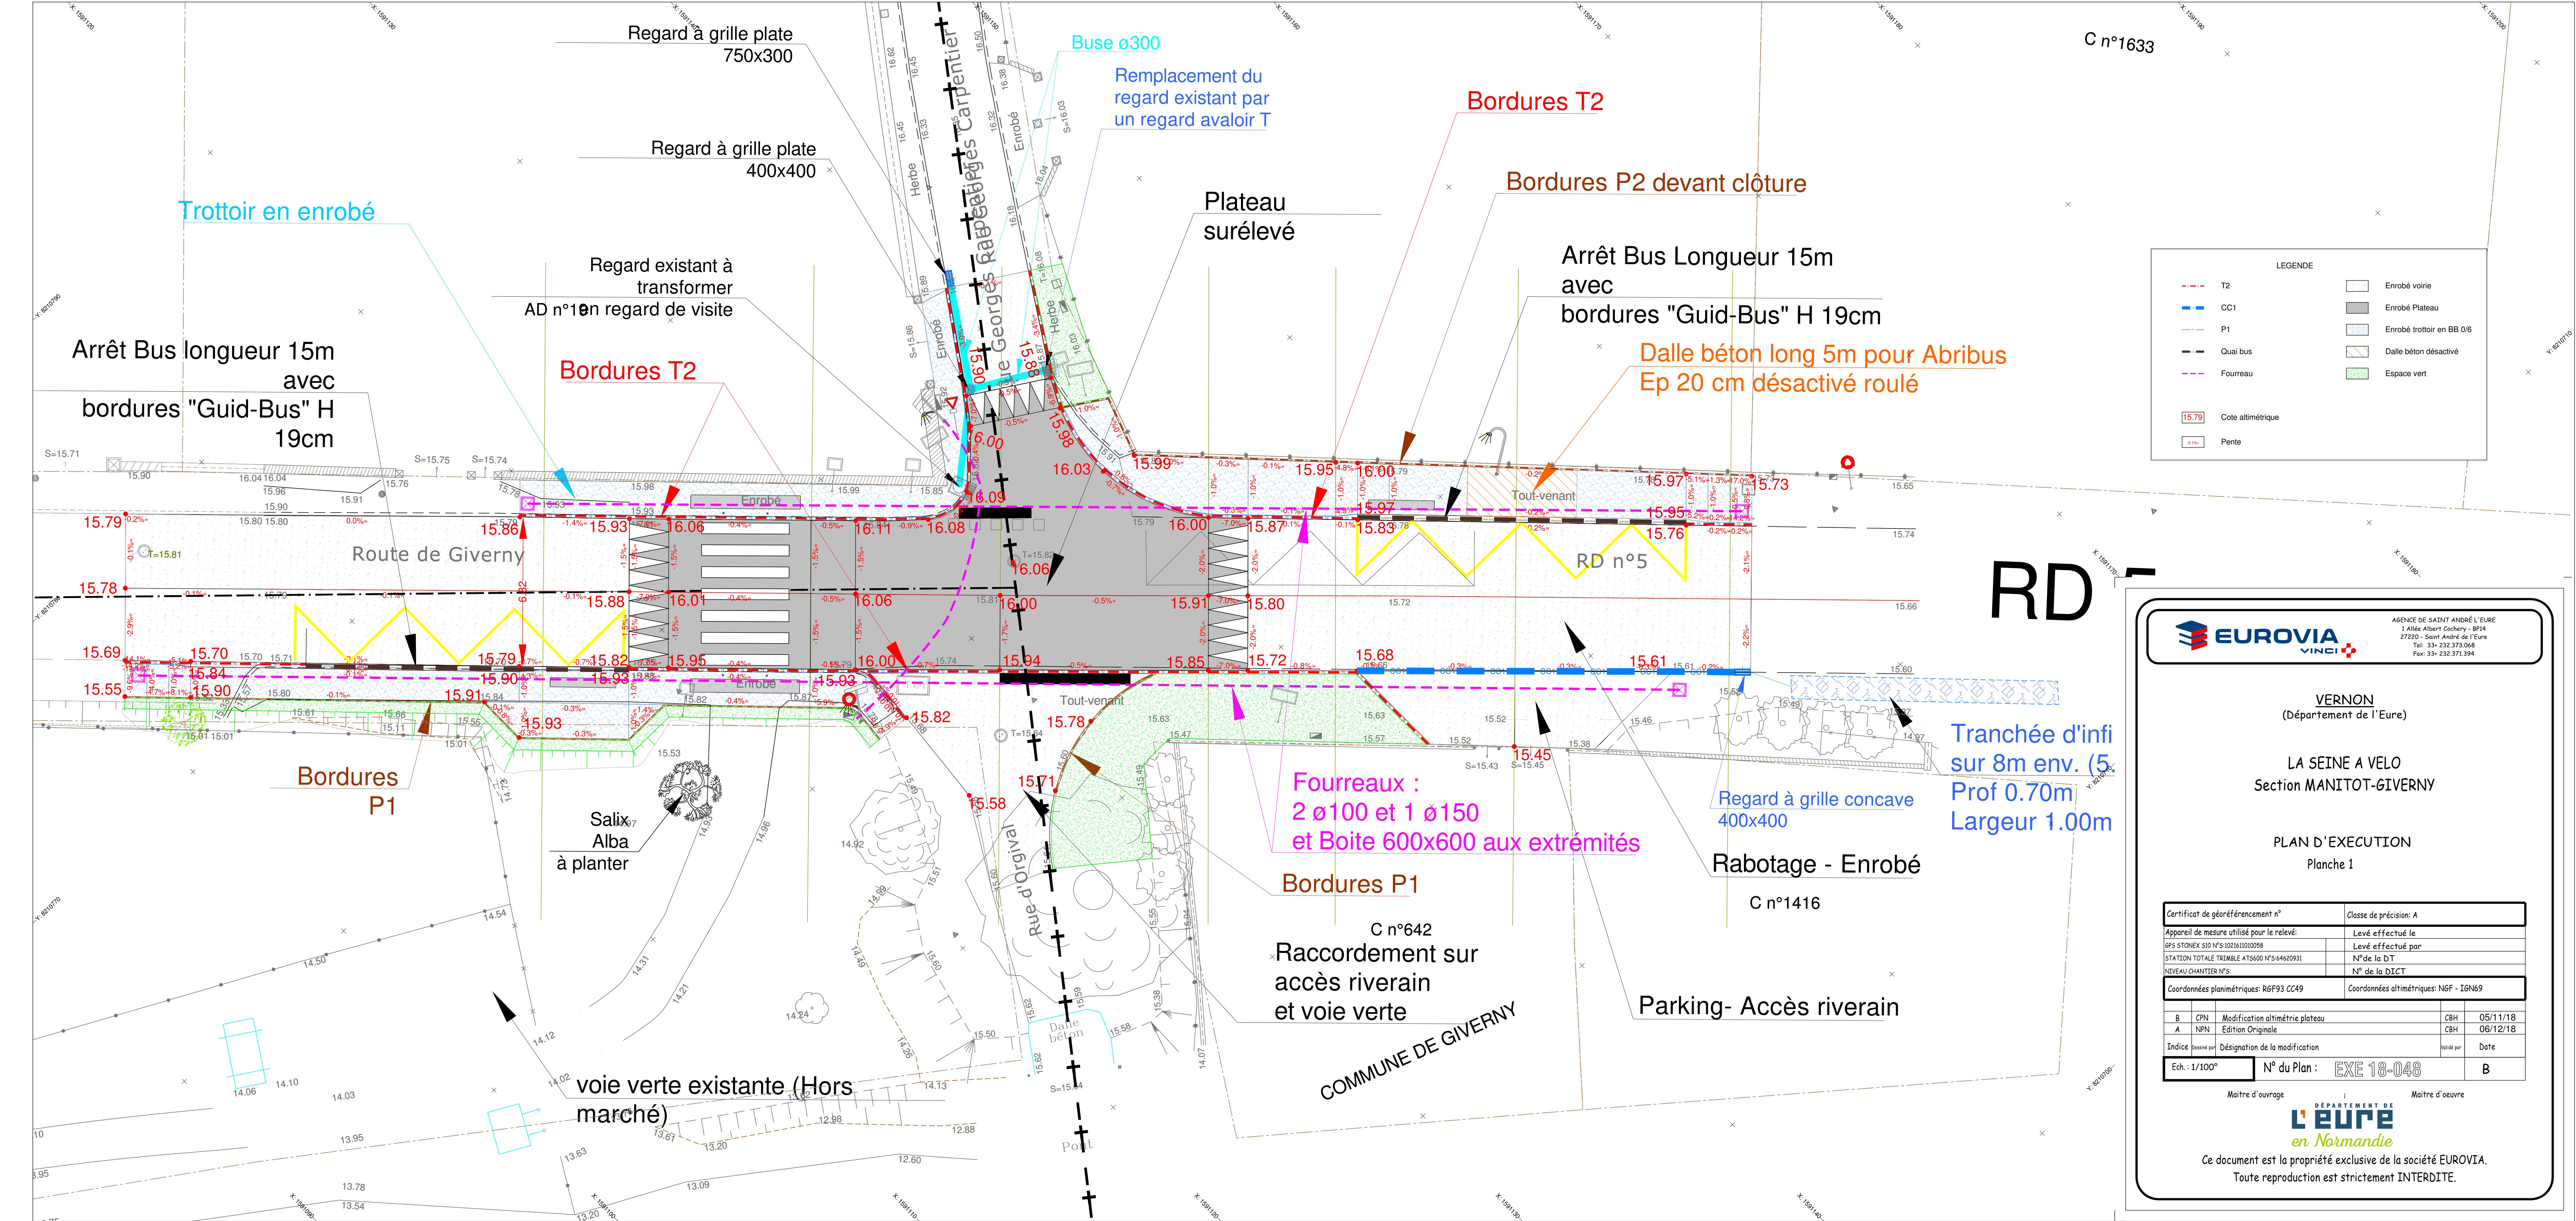



AGENCE DE SAINT ANDRÉ L'EURE
1 Allée Albert Cachery - BP14
27220 - Saint André de l'Eure
Tel: 33+ 232.373.068
Fax: 33+ 232.371.394

VERNON
(Département de l'Eure)

LA SEINE A VELO
Section MANITOT-GIVERNY

PLAN DE RECOLEMENT

Planche 1

Coordonnées planimétriques: RGF93 CC49

Coordonnées altimétriques: NGF - IGN69

B CPN Ajout des coupes

CBH 23/05/19

A CPN Edition Originale

CBH 29/04/19

Indice Dessiné par Désignation de la modification

Validé par Date

Ech.: 1/200°

N° du Plan : REC 18-048 B

Maitre d'ouvrage


I


Maitre d'oeuvre



DÉPARTEMENT DE
l'EURE
en Normandie


Ce document est la propriété exclusive de la société EUROVIA.

Toute reproduction est strictement INTERDITE.

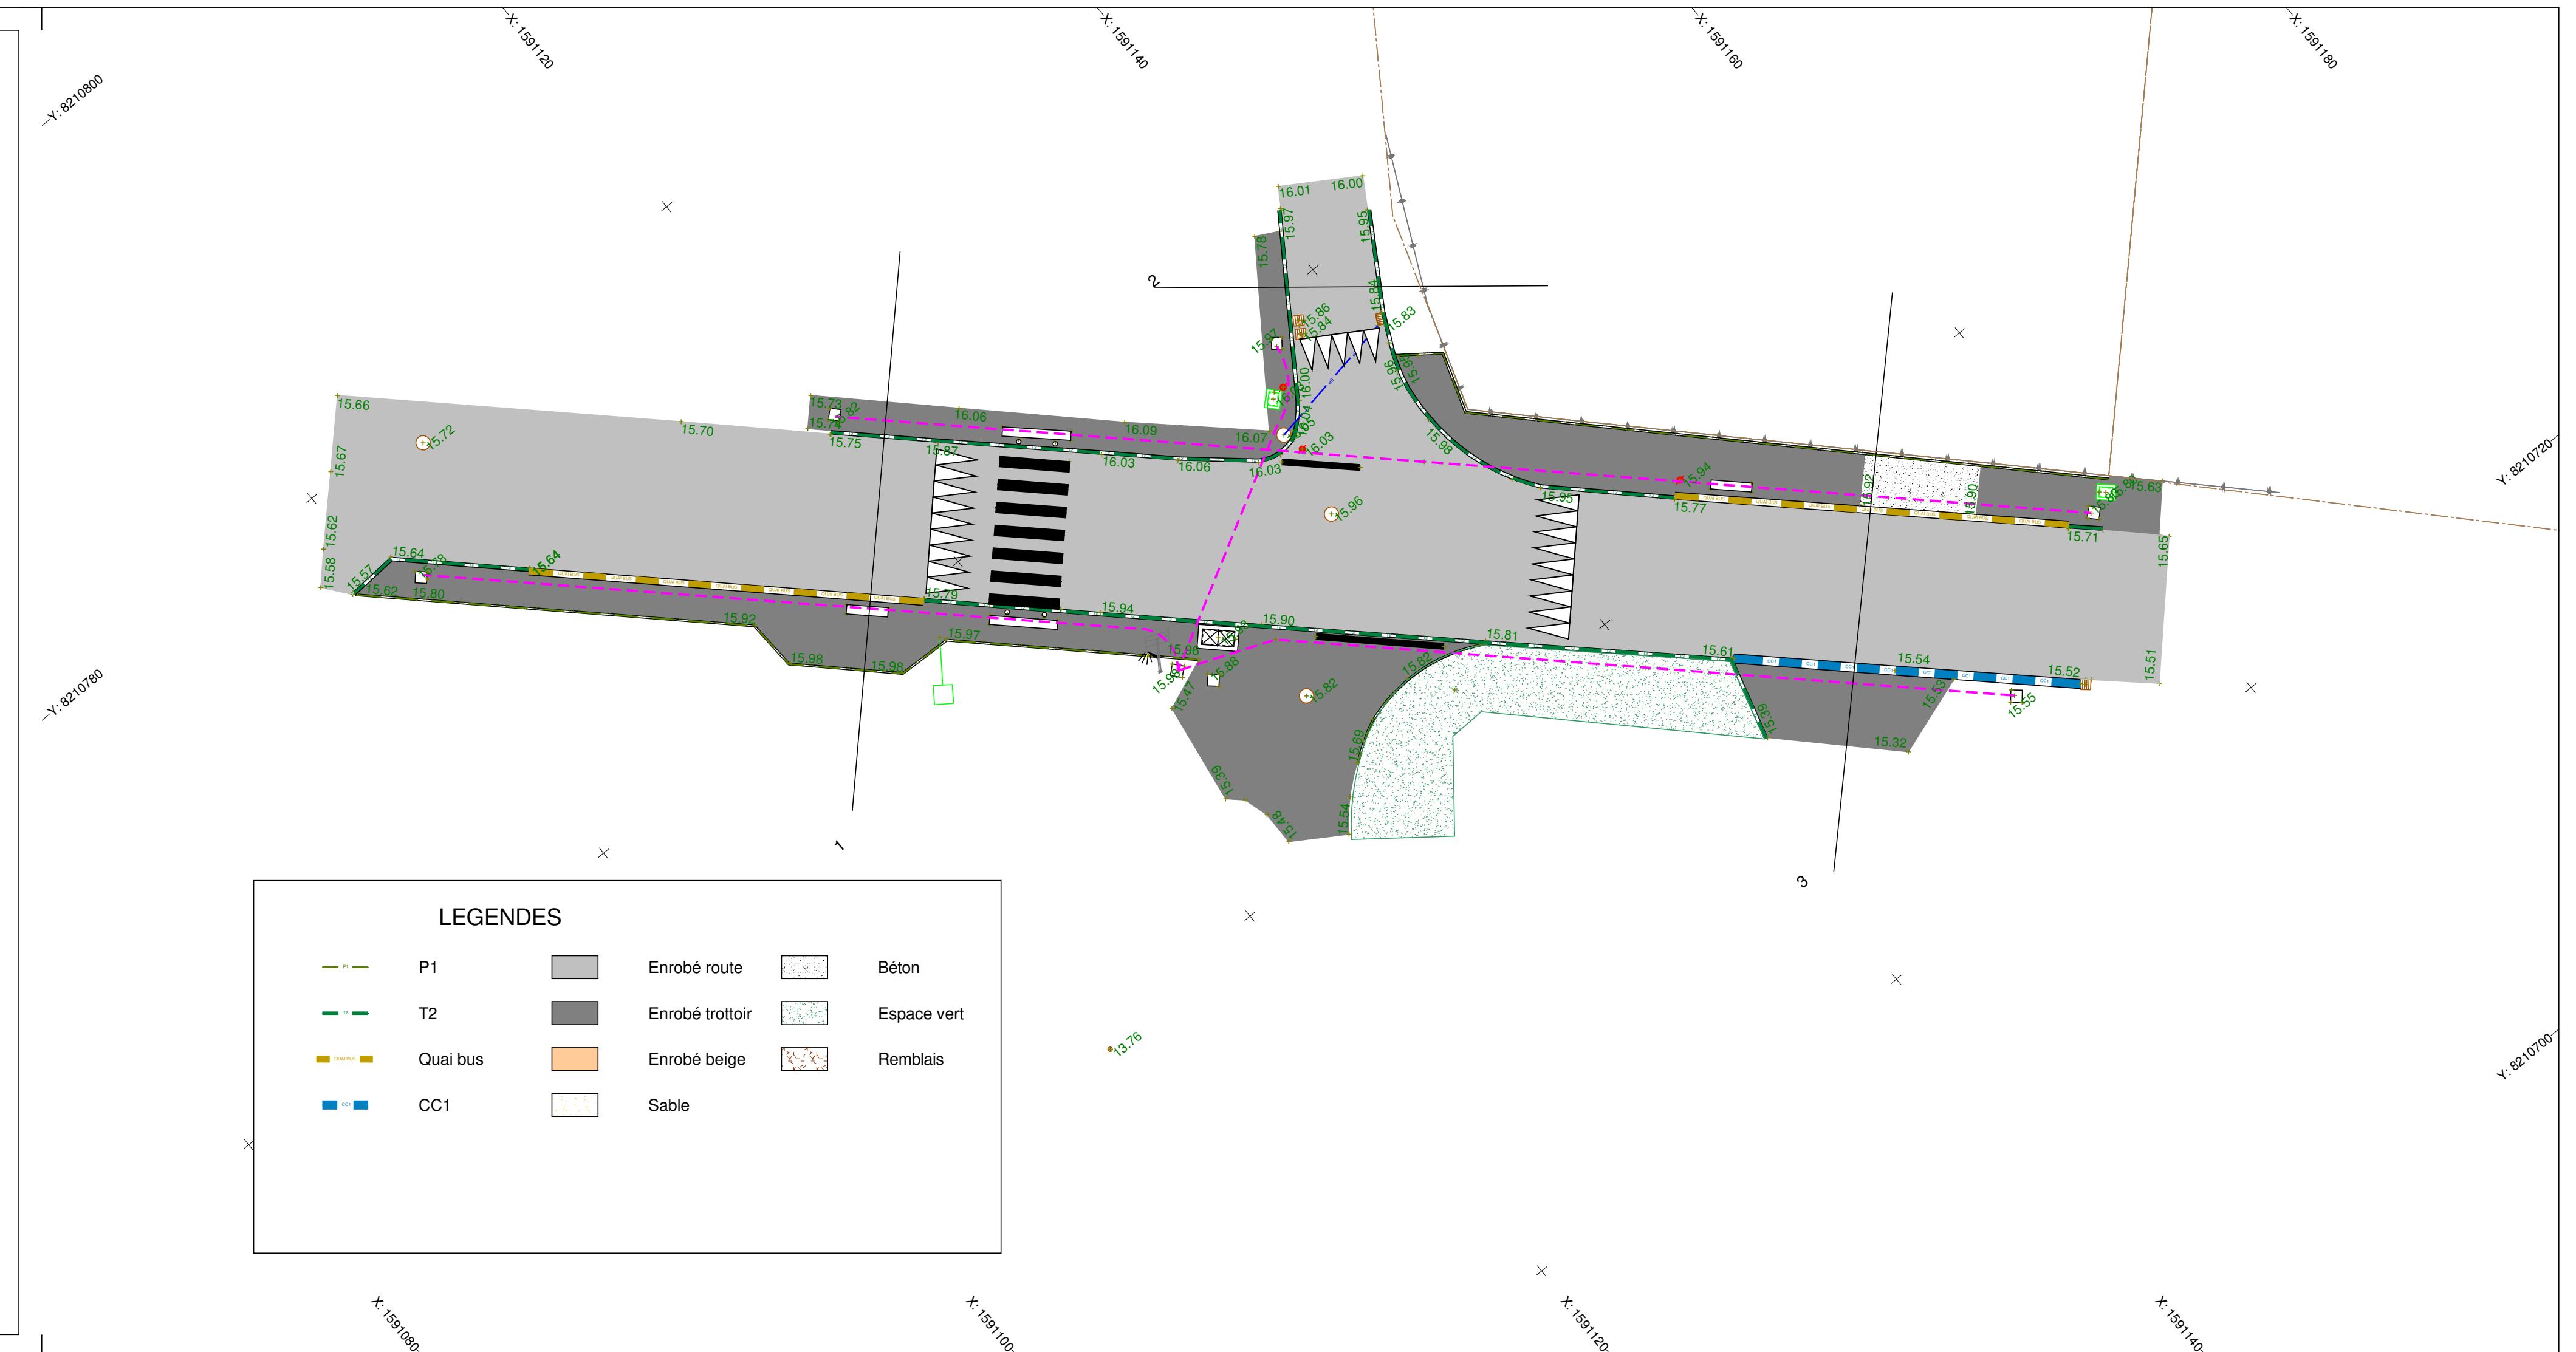

 

 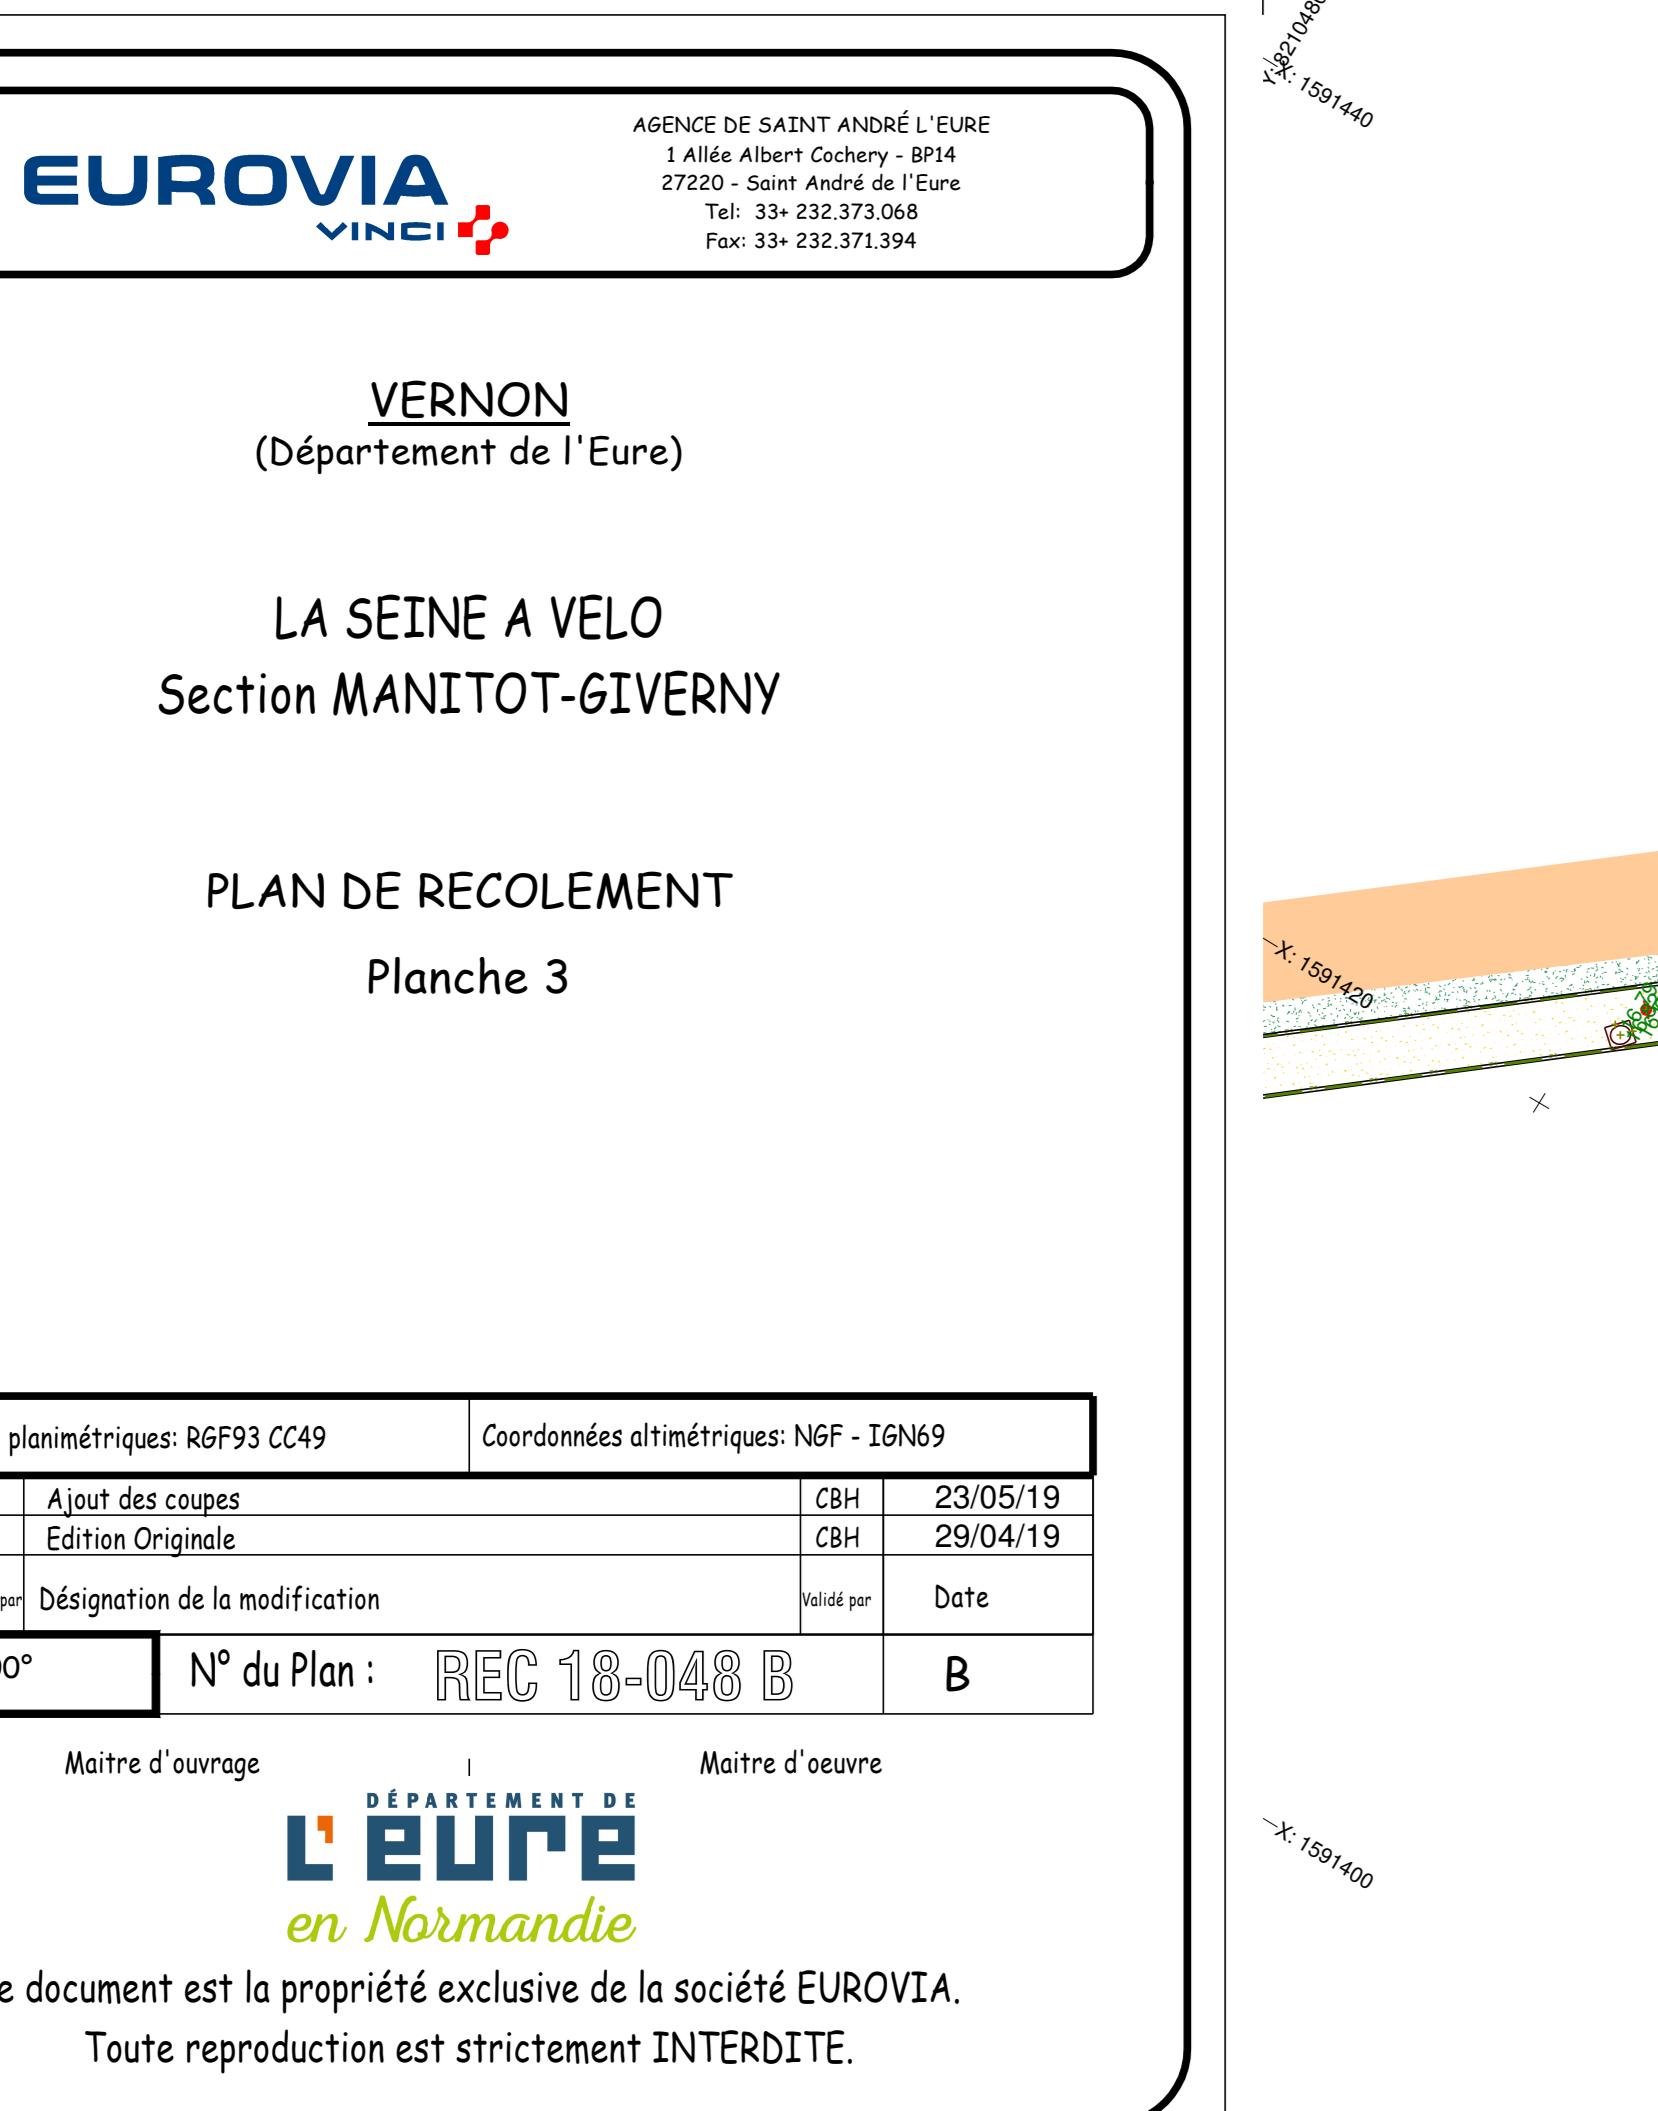

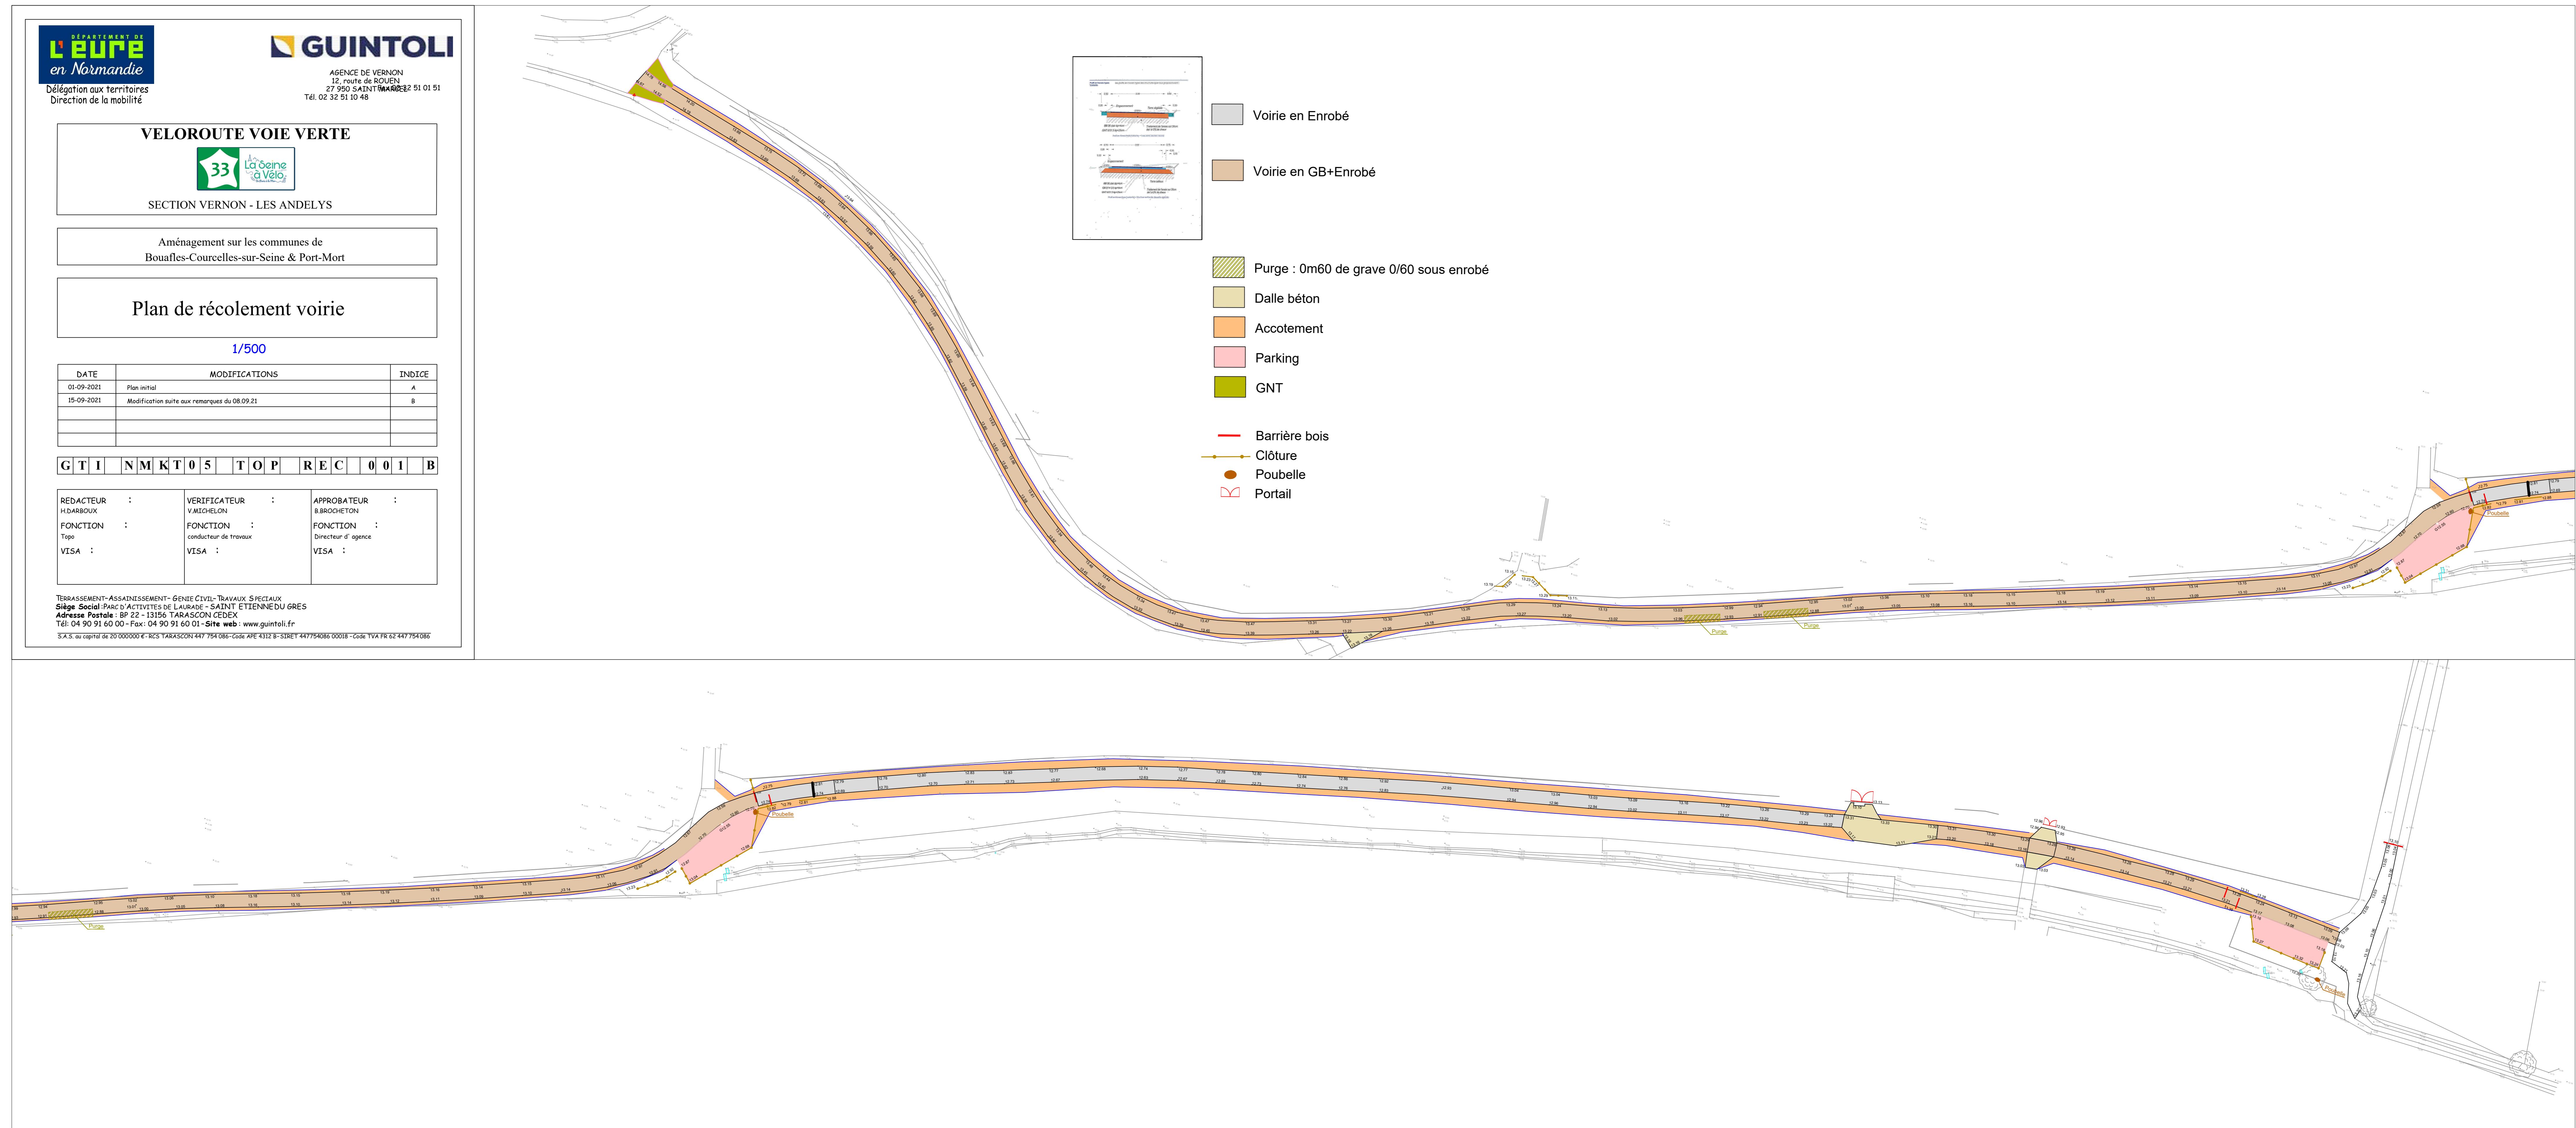

DEPARTEMENT DE L'EURE
Section Vernon - Les Andelys

VELOROUTE - VOIE VERTE

Aménagement sur les communes des Andelys - Vézillon et Bouafles



Maitrise d'ouvrage :
HOTEL DU DEPARTEMENT
Boulevard G. Chauvin
27021 - Evreux Cedex
TEL: 02.32.31.50.50 - FAX: 02.32.31.51.50



Maitrise d'oeuvre :
HOTEL DU DEPARTEMENT
Boulevard G. Chauvin
27021 - Evreux Cedex
TEL: 02.32.31.50.50 - FAX: 02.32.31.51.50



Colas Ile-de-France Normandie
Agence Val-de-Rouen
Parc Industriel d'incarville
27100 VAL-DE-Reuil
Tel: 02 32 25 14 50 Fax: 02 32 40 55 44

Plan de l'Existant

| Indice : | Date : | Modifications : | Topo Projct: | Col/QuTr: | Validation: |
|--|-----------------|--------------------|--------------|-----------|-------------|
| A | 25 / 09 / 2020 | Emission originale | S.FAUON | M.LOSY | |
| | | | | | |
| | | | | | |
| N° Affaire : 2020-018-Voie Verte-(Bouafles-Andelys)-200925 | Echelle : 1/500 | | | | |

Planche 1


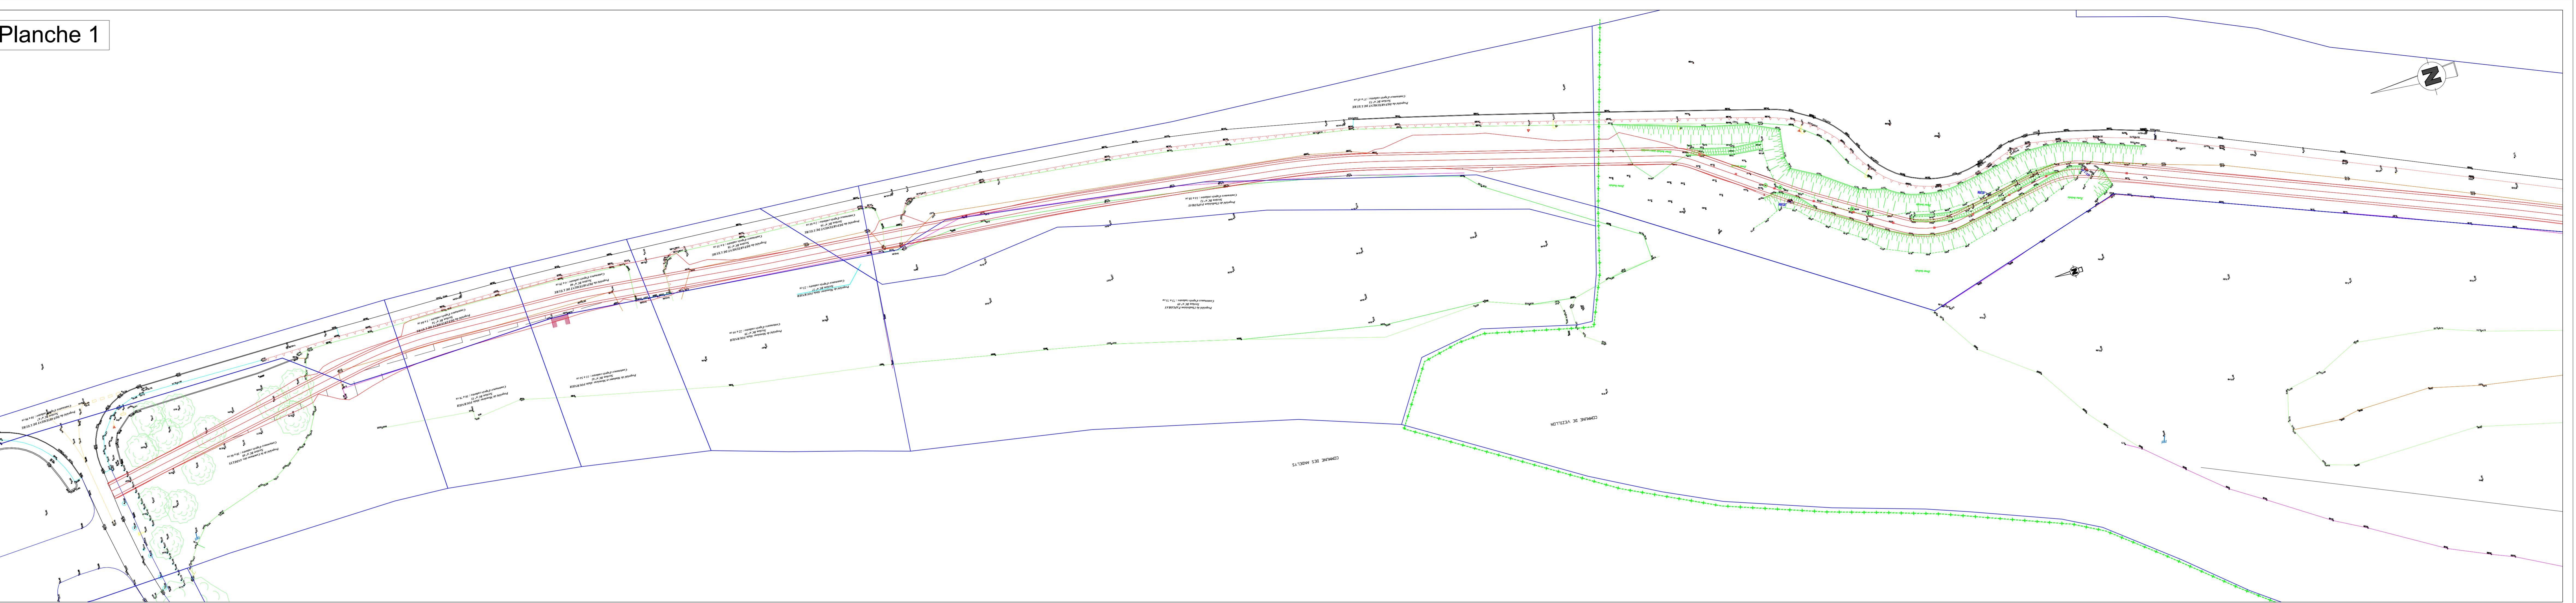


Planche 2

 

DEPARTEMENT DE L'EURE
Section Vernon - Les Andelys

VELOROUTE - VOIE VERTE

Aménagement sur les communes des Andelys - Vézillon et Bouafles



Maitrise d'ouvrage :
HOTEL DU DEPARTEMENT
Boulevard G. Chauvin
76201 - Evreux Cedex
TEL : 02.32.31.50.50 - FAX : 02.32.31.51.50



Maitrise d'oeuvre :
HOTEL DU DEPARTEMENT
Boulevard G. Chauvin
76201 - Evreux Cedex
TEL : 02.32.31.50.50 - FAX : 02.32.31.51.50



COLAS
ILE-DE-FRANCE NORMANDIE
Agence Val-de-Reuil
Parc Industriel d'Incarville
27100 VAL-DE-REUIL
Tel : 02 32 25 14 50 Fax : 02 32 40 55 44

Plan projet

| Indice | Date | Modifications | Topo Proj | Cat/Qté | Validation |
|--------|----------------|--|-----------|---------|------------|
| A | 25 / 09 / 2020 | Emission originale | S.FAUCON | M.LOSY | |
| B | 01 / 12 / 2020 | Modif raccord Sud + fondation plateelage | S.FAUCON | M.LOSY | |
| C | 28 / 01 / 2021 | Modif raccord Sud | S.FAUCON | M.LOSY | |

N° Affaire : 2020-018-Voie Verte-(Bouafles-Andelys)-210128

Echelle : 1/500

Planche 1


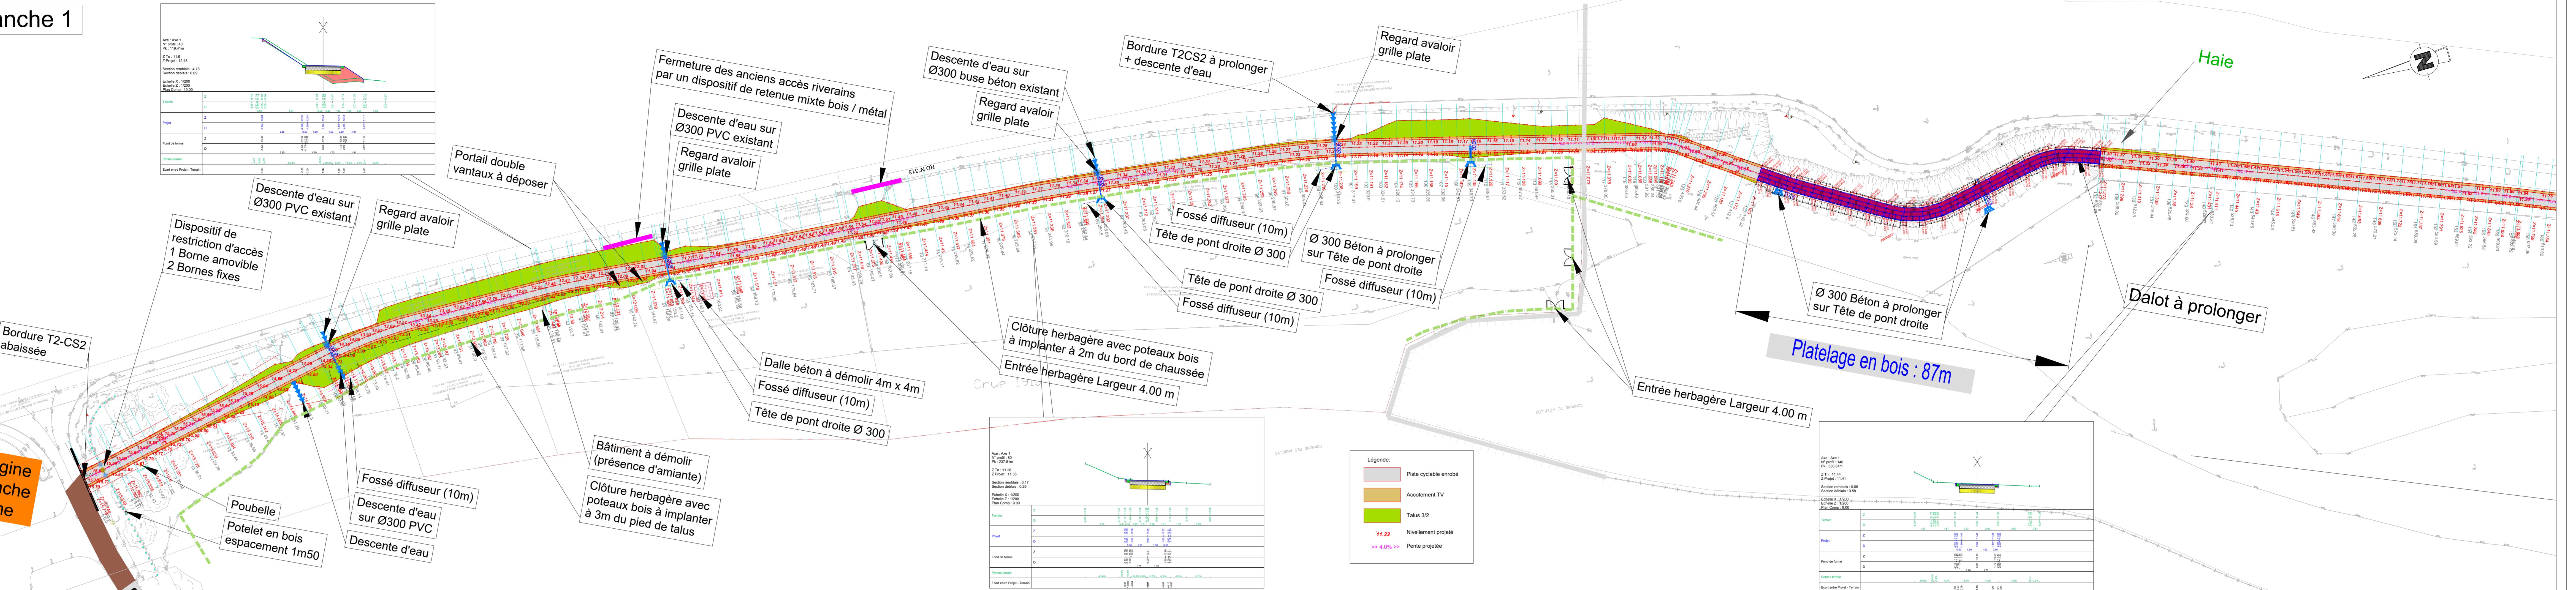


Planche 2


 


La Seine à vélo

Itinéraire entre Vernon et Giverny

Fiches techniques des équipements

• Mobilier ACROPOSE

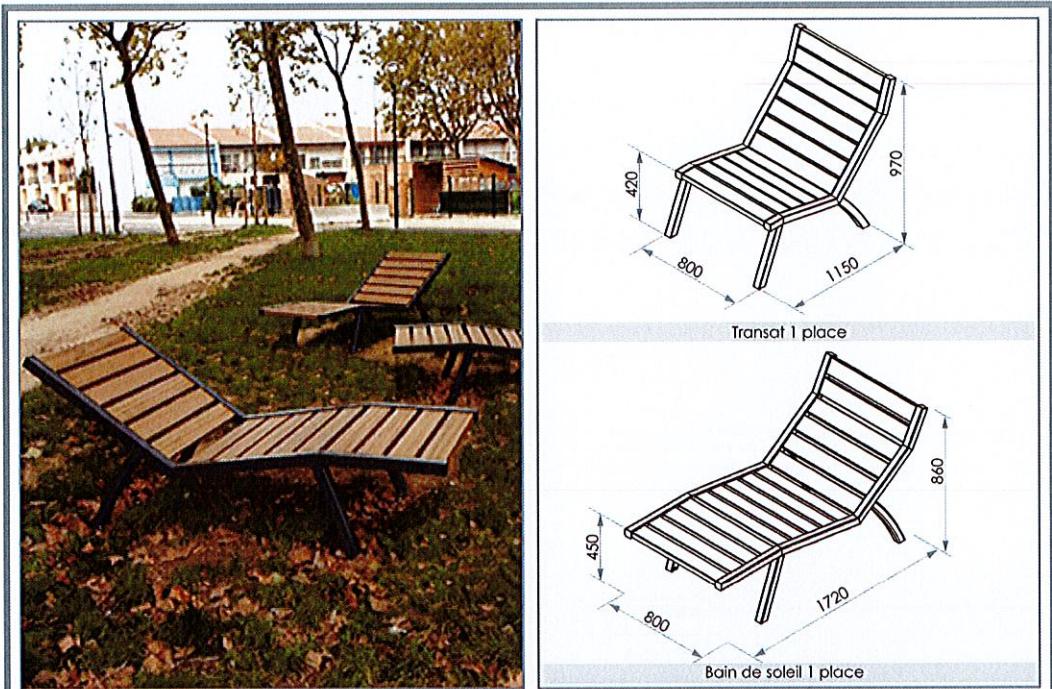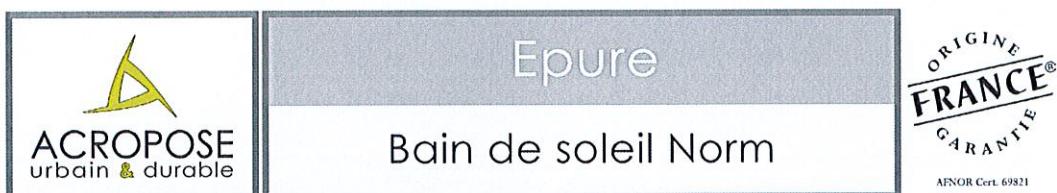

Cotes en mm

Modèle déposé

Description :

Le bain de soleil est constitué de deux pieds en tube d'acier de 50 x 50 mm reliés par 15 lattes de bois de 105 x 35 mm. Le transat est constitué de 12 lattes de bois de 105 x 35 mm. Les dossier du bain de soleil et du transat comportent un repose-tête.

Matériaux :**Piètement :**

Tube acier 50 x 50 mm

Assise :

Lattes de bois 105 x 35 mm

Poids :

45 Kg

Anticorrosion :

Primaire PPRZ (standard)

Galvanisation (option)

Métallisation (option)

Finition :**Acier :**

Thermolaquage poudre polyester cuite au four

Choix parmi plus de 200 coloris (RAL ou texturés)

Bois :

Application d'un saturateur à base aqueuse

Fixation :

Chevillage sur sol béton ou sur massifs béton
(h : 400 mm) par 4 tiges filetées à sceller (fournies)

Normes :

Aciers NF A 35-501

Galvanisation NF EN ISO 1461

Laques NFT 36005 F1 6C

Résines polyester exemptes de TGIC

Saturateur bois à faible teneur en COV

Bois européen (PEFC) classe III selon norme EN 335

Bois exotique classe IV selon norme EN 335

Robustesse : conformité norme NF P99-610


Modèles :

Transat 1 place

Bain de soleil 1 place



Options :

Accoudoir

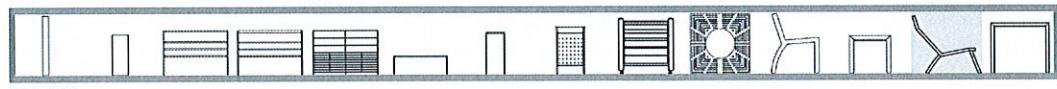

28-11-2017

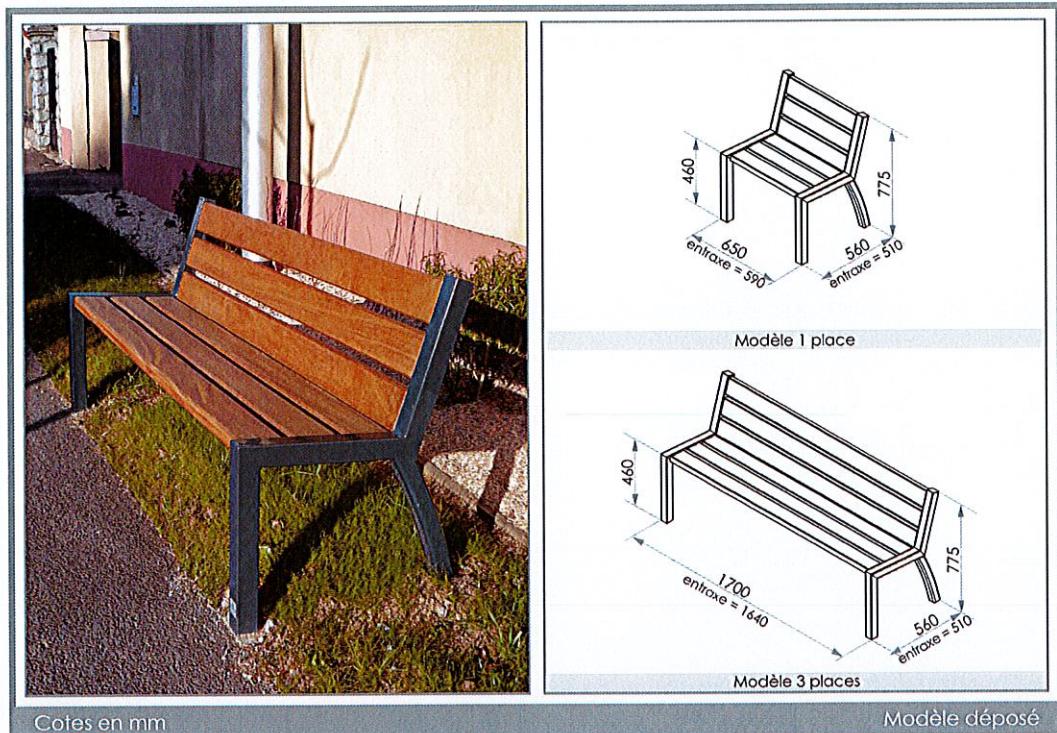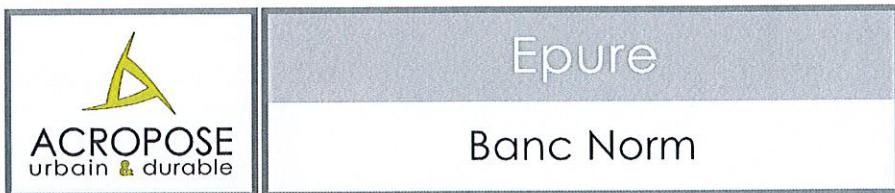

**Description :**

Banc constitué de deux pieds en tube d'acier de 50 x 50 mm reliés par six lattes de bois de 105 x 35 mm, trois pour l'assise et trois pour le dossier.

Matériaux :**Piètement :**

Tube acier 50 x 50 mm

Assise :

Lattes de bois 105 x 35 mm

Poids :

45 Kg

Anticorrosion :

Primaire PPRZ (standard)

Galvanisation (option)

Métallisation (option)

Finition :**Acier :**

Thermolaquage poudre polyester cuite au four

Choix parmi plus de 200 coloris (RAL ou texturés)

Bois :

Application d'un saturateur à base aqueuse

Fixation :

Chevillage sur sol béton ou sur massifs béton (h : 400 mm) par 4 tiges filetées à sceller (fournies)

Normes :

Aciers NF A 35-501

Galvanisation NF EN ISO 1461

Laques NFT 36005 F1 6C

Résines polyester exemptes de TGIC

Saturateur bois à faible teneur en COV

Bois européen (PEFC) classe III selon norme EN 335

Bois exotique classe IV selon norme EN 335

Robustesse : conformité norme NF P99-610


Modèles :

3 places

1 place



Options :

Accoudoir

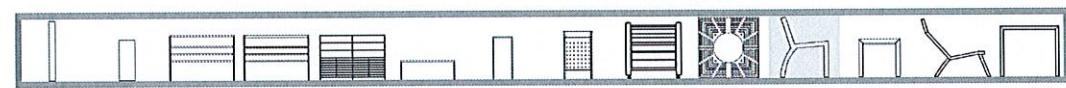

28-11-2017

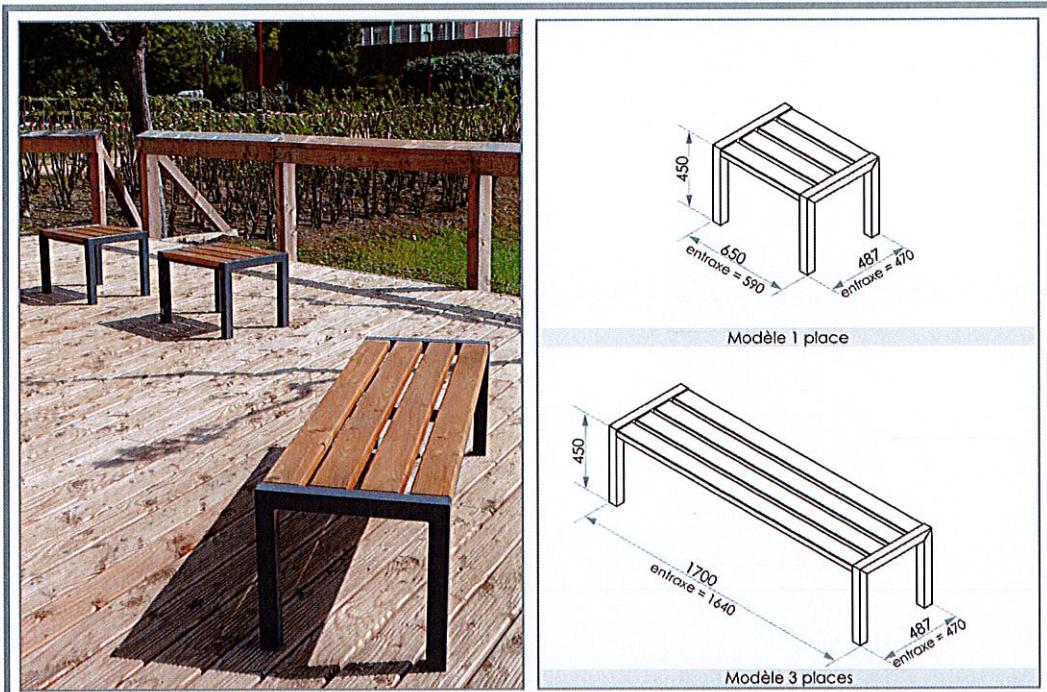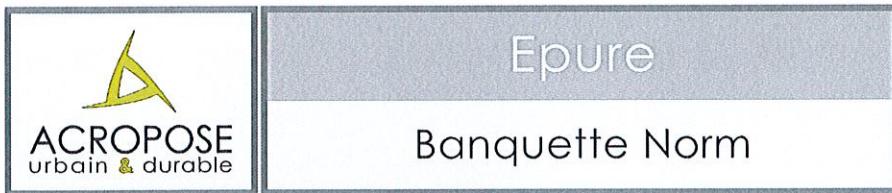

**Description :**

Banquette constituée de deux pieds en tube d'acier de 50 x 50 mm reliés par quatre lattes de bois de 105 x 35 mm.

Matériaux :

Piètement :
Tube acier 50 x 50 mm
Assise :
Lattes de bois 105 x 35 mm
Poids : 35 Kg

Anticorrosion :

Primaire PPRZ (standard)
Galvanisation (option)
Métallisation (option)

Finition :

Acier :
Thermolaquage poudre polyester cuite au four
Choix parmi plus de 200 coloris (RAL ou texturés)
Bois :
Application d'un saturateur à base aqueuse

Fixation :


Chevillage sur sol béton ou sur massifs béton (h : 400 mm) par 4 tiges filetées à sceller (fournies)

Normes :

Aciers NF A 35-501
Galvanisation NF EN ISO 1461
Laques NFT 36005 F1 6C
Résines polyester exemptes de TGIC
Saturateur bois à faible teneur en COV
Bois européen (PEFC) classe III selon norme EN 335
Bois exotique classe IV selon norme EN 335
Robustesse : conformité norme NF P99-610



Modèles :

3 places
1 place

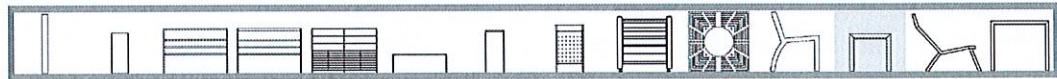

28-11-2017



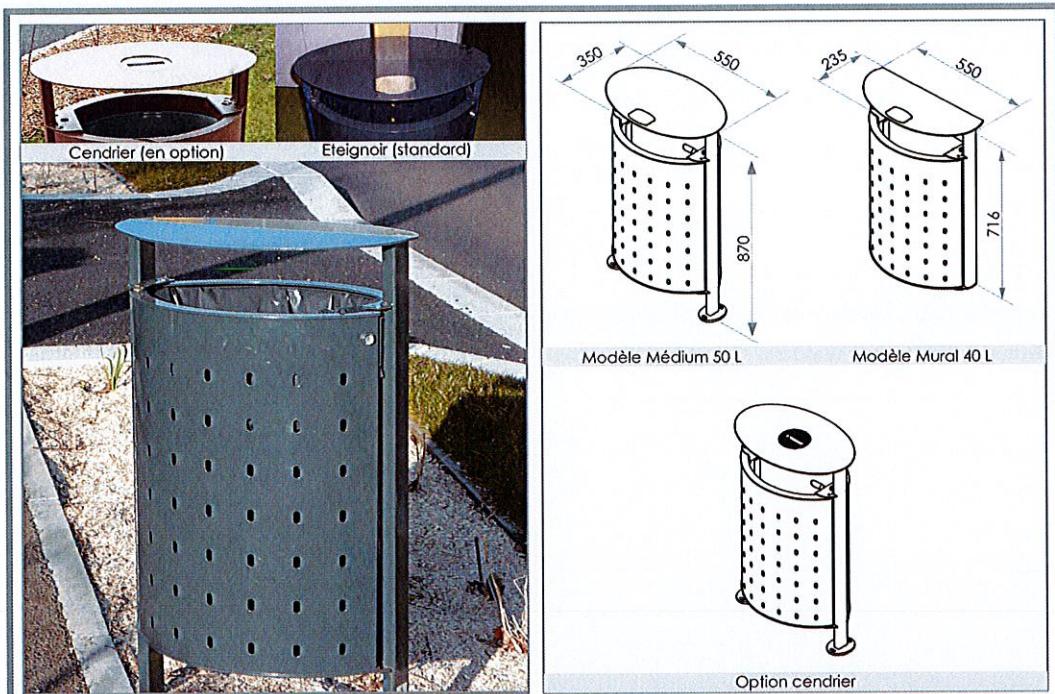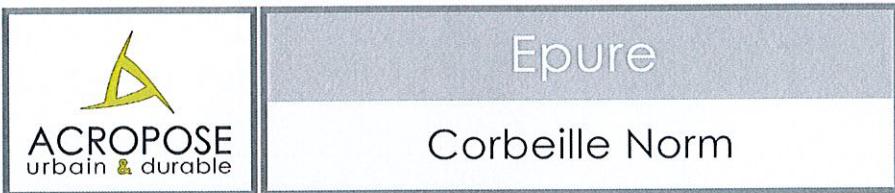

Cotes en mm

Modèle déposé

Description :

Corbeille de voirie de forme ovale constituée de deux pieds en tube d'acier de 50 x 25 mm, de deux parements en tôle d'acier découpée au laser de trous oblongs, et d'un protège-pluie en tôle d'acier découpée laser.

Verrouillage par clé triangle 8 mm à claquer.

La corbeille est équipée d'une plaque éteignoir en tôle d'inox gaufré (100 x 70 mm)

Matériaux :

Piètement en tube acier 50 x 25 mm
Parements et protège-pluie en tôle acier ép. 2 mm
Bac intérieur en tôle galvanisée (standard)
Bac intérieur grillagé en acier galvanisé (option)
Poids : 30 Kg

Anticorrosion :

Primaire PPRZ (standard)
Métallisation (option)

Finition :

Thermolaquage poudre polyester cuite au four
Choix parmi plus de 200 coloris (RAL ou texturés)

Fixation :

Scellement de 200 mm (standard)
Sur platine par 4 chevilles Ø 10 mm (option)

Normes :


Aciers NF A 35-501
Laques NFT 36005 F1 6C
Résines polyester exemptes de TGIC

Modèles :

Médium : 50 L
Mural : 40 L


Options :

Cendrier tout inox avec bac basculant sur ressort

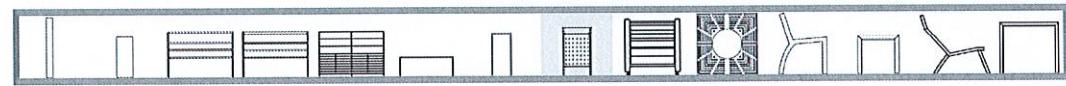

28-11-2017



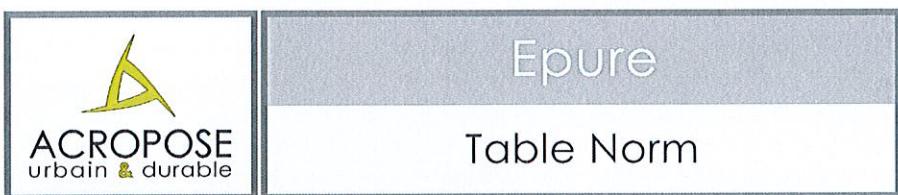

Cotes en mm

Modèle déposé

Description :

La table est constituée de deux piétements en tube d'acier de 50 x 50 mm reliés par sept lattes de bois de 105 x 35 mm. Les dimensions (hauteur plateau + dégagement entre les pieds) permettent selon le souhait de prévoir jusqu'à six emplacements pour des fauteuils PMR (un à chaque extrémité et deux sur chacun des côtés).

La table basse est constituée d'un cadre en tube d'acier de 40 x 40 mm supportant cinq lattes de bois de 105 x 35 mm qui reposent sur quatre pieds en tube d'acier de 40 x 40 mm.

Matériaux :

Tube acier 50 x 50 mm (table de pique-nique)
Tube acier 40 x 40 mm (table basse)
Lattes de bois 105 x 35 mm
Poids : 50 Kg

Anticorrosion :

Primaire PPRZ (standard)
Galvanisation (option)
Métallisation (option)


Finition :

Acier :
Thermolaquage poudre polyester cuite au four
Choix parmi plus de 200 coloris (RAL ou texturés)
Bois :
Application d'un saturateur à base aqueuse

Fixation :
Chevillage sur sol béton ou sur massifs béton (h : 400 mm) par 4 tiges filetées à sceller (fournies)

Normes :
Accessibilité PMR NFP98350
Aciers NF A 35-501
Galvanisation NF EN ISO 1461
Laques NFT 36005 F1 6C
Résines polyester exemptes de TGIC
Saturateur bois à faible teneur en COV
Bois européen (PEFC) classe III selon norme EN 335
Bois exotique classe IV selon norme EN 335

Modèles :
Table basse
Table de pique-nique

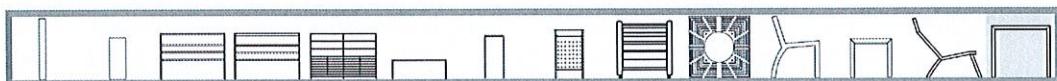


- Table de pique-nique forestière avec ombrière



MAJ. 13/09/2013

Table pique-nique forestière avec ombrière

Réf. TPNF-OM

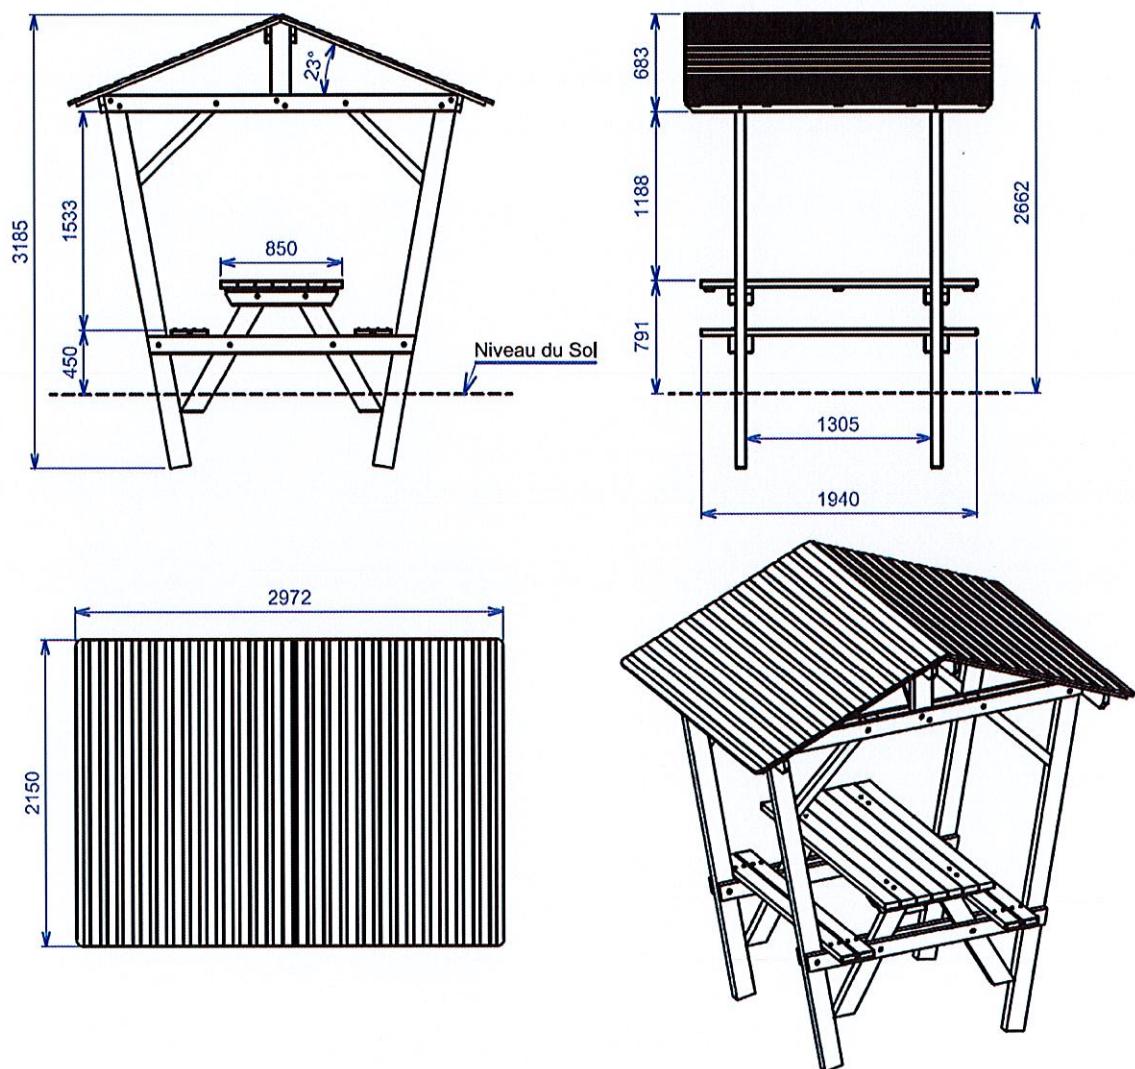

METROPOLE EQUIPEMENTS SAS

ZA LES PORTES DU VEXIN – 34, rue Ampère – 95300 ENNERY

Tél. 01 83 62 09 66 Fax. 09 55 80 69 72

contact@metropole-equipements.com

www.metropole-equipements.com



- Agrès Kompan

FSW20800
Pull Up Station



A training combination of a vertical ladder and pull up bar. The vertical ladder can be used as a wall, to influence difficulty levels of various exercises such as hand stand pushups, Bulgarian split squats and push ups. Additionally the vertical ladder is perfect for stretching and offers a step up for reaching the pull up bar. The clean space under the pull up bar makes it suitable for advanced exercises such as muscle ups.



| | |
|-----------------------------------|-------------------------------------|
| Groupe | Fitness en extérieur |
| Catégorie | Systèmes d'entraînement fonctionnel |
| Âge d'utilisation optimale | 13+ |
| Hauteur de chute max. | 7 |
| Hauteur | 7 |
| Zone de sécurité | 140 m ² |



KOMPAN FSC License N° FSC-C023002 / www.fsc.org -
Le label de la sylviculture responsable



KPX120
X Runner

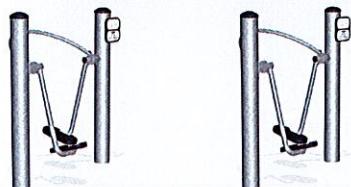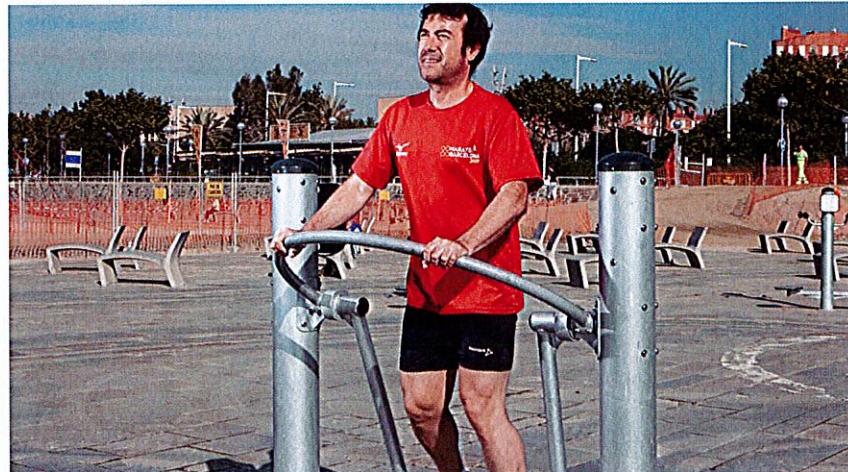

Les exercices d'aérobic et endurance peuvent contribuer à améliorer votre santé et votre forme physique.

| | |
|-----------------------------------|--------------------------|
| Groupe | Fitness en extérieur |
| Catégorie | Appareils d'entraînement |
| Âge d'utilisation optimale | 13+ |
| Hauteur de chute max. | 80 |
| Hauteur | 159 |
| Zone de sécurité | 17.9 m ² |




TRAINING

KOMPAN FSC License N° FSC-C023002 / www.fsc.org -
Le label de la sylviculture responsable



KPX123
X Flex

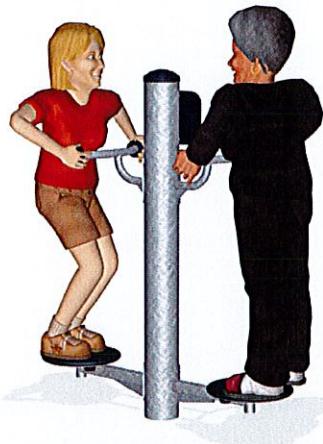

L'entraînement musculaire favorise une meilleure posture et prévient les douleurs dorsales.

| | |
|-----------------------------------|--------------------------|
| Groupe | Fitness en extérieur |
| Catégorie | Appareils d'entraînement |
| Âge d'utilisation optimale | 13+ |
| Hauteur de chute max. | 22 |
| Hauteur | 159 |
| Zone de sécurité | 12.3 m ² |




TRAINING

KOMPAN FSC License N° FSC-C023002 / www.fsc.org -
Le label de la sylviculture responsable



KPX125 X Stepper

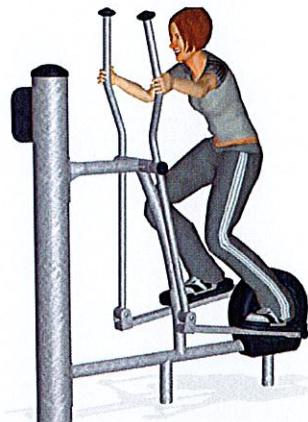

The Cross Trainer is perfect for those looking to improve their fitness. During the workout you will experience a mild resistance only, making it easy on knees and joints while still providing an optimal exercise for people to improve their personal fitness. The equipment is available with hot dipped galvanized surface treatment and optional powder coated top layer in silver grey color RAL9007. If requested a curved roof can be added to the center pole.

| | |
|-----------------------------------|--------------------------|
| Groupe | Fitness en extérieur |
| Catégorie | Appareils d'entraînement |
| Âge d'utilisation optimale | 13+ |
| Hauteur de chute max. | 55 |
| Hauteur | 184 |
| Zone de sécurité | 13.1 m ² |




TRAINING

KOMPAN FSC License N° FSC-C023002 / www.fsc.org -
Le label de la sylviculture responsable



KPX128
X Trainer

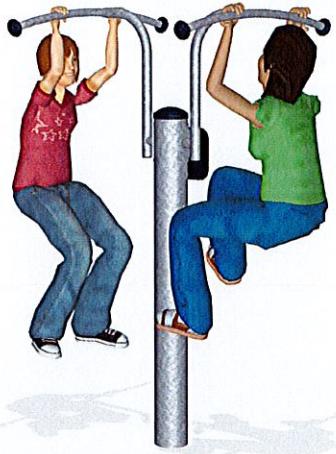

En musclant la partie supérieure de votre corps, vous allez améliorer activement votre composition corporelle.

| | |
|-----------------------------------|--------------------------|
| Groupe | Fitness en extérieur |
| Catégorie | Appareils d'entraînement |
| Âge d'utilisation optimale | 13+ |
| Hauteur de chute max. | 104 |
| Hauteur | 204 |
| Zone de sécurité | 14.4 m ² |



KOMPAN FSC License N° FSC-C023002 / www.fsc.org -
Le label de la sylviculture responsable



CLÔTURE EN RONDINS MODULABLE - 1, 2 OU 3 LISSES

10 ans
de garantie
classe 4
norme NF EN 335-2

| | |
|---------------------|---|
| RÉFÉRENCE | SN-44 03 20 (monolisse) SN-44 03 21 (double lisse) SN-44 03 22 (triple lisse) |
| FAMILLE DE CLÔTURES | CLÔTURE HAUTE |
| SYSTÈME | PAR EMBOÎTEMENT |



Système par emboîtement ne nécessitant aucun vissage ou collage

Produit limitant le passage mais pas la visibilité

Sa conception en pin sylvestre traité autoclave classe 4 assure une pérennité accrue



Hauteur hors-sol : 1100 mm

Type de poteaux : Rondin Ø 140 mm, à sceller


Hauteur du poteau : 1500 mm

Entraxe des poteaux : 2000 mm


Type de lisse : Lisse horizontale en rondin Ø 80 mm, lg 2000 mm sur 1, 2 ou 3 hauteurs

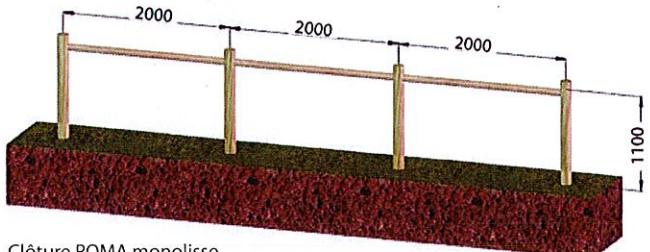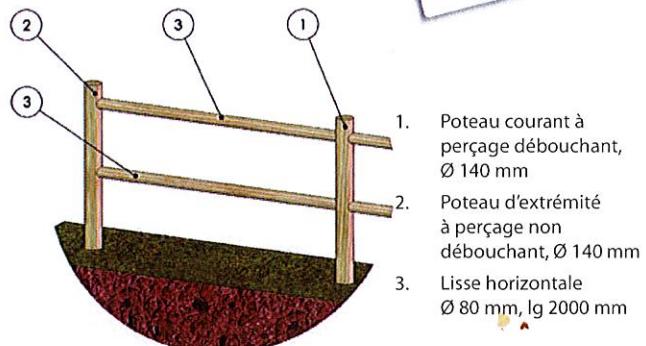

Clôture ROMA monolisse

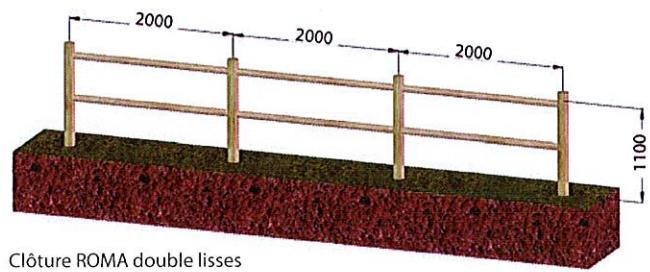

Clôture ROMA double lisses

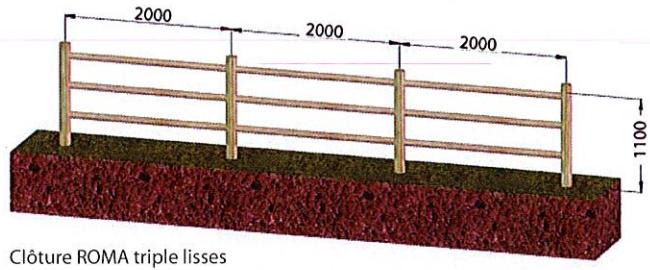

Clôture ROMA triple lisses



Compléments d'infos à télécharger sur notre site (vidéo, démo 3D, photos, notice de pose, etc.) :

www.solosar.fr/fr/solonature/roma



nature **Solo** Barrières

BARRIÈRES DE CONTRÔLE D'ACCÈS

BARRIÈRE PIVOTANTE SIMPLE BATTANT RENFORCÉE

RÉFÉRENCE

SN-45-08-10



Ce modèle a été spécialement développé contre le vandalisme et intègre un profilé carré en acier galvanisé

Un contrôle d'accès sûr et pérenne

Largeur de passage : entre 2 et 3 m

Lisse bois horizontale Ø 100 mm avec profilé carré métallique pré-monté

Raidisseur métal pour maîtrise de l'aplomb de la lisse horizontale

Charnière avec graisseur pour une maintenance facilitée


Support pivotant mixte bois-métal pré-monté - habillage bois Ø 160 mm

Livrée avec goupille de verrouillage et cadenas pompiers


Réalisation sur mesures : nous consulter



10 ans de garantie
classe 4
norme NF EN 335-2


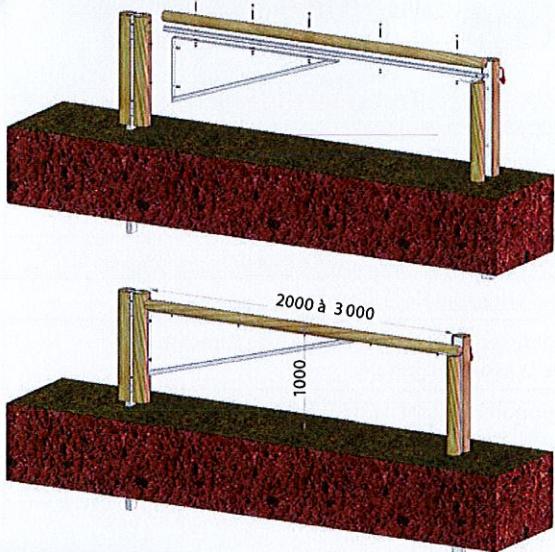


www.solosar.fr/fr/solonature/barrières-pivot-renfort

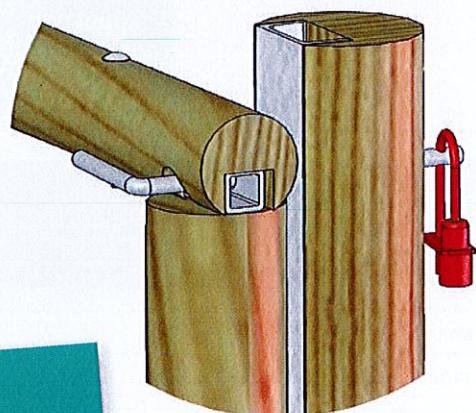

OPTION :
poteau d'appui+contre-appui pour verrouillage de la lisse en position ouverte.

Préciser lors de la commande :
1. le côté d'implantation du support pivotant
2. le sens d'ouverture (horaire ou anti-horaire)

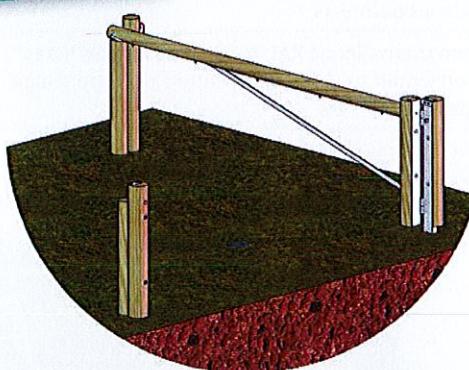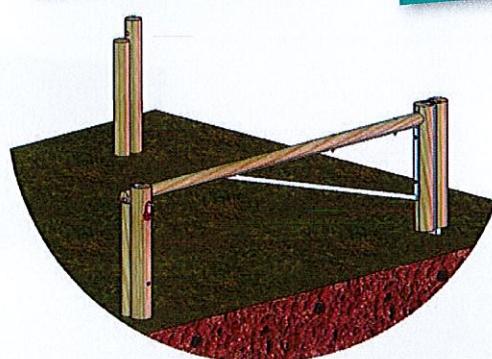

Compléments d'infos à télécharger sur notre site (vidéo, démo 3D, photos, notice de pose, etc.) :

www.solosar.fr/fr/solonature



Bornes de contrôle d'accès

BORNE FIXE

À SCELLER

RÉFÉRENCE

SN-45 01 10



Avec ou sans film rétroréfléchissant cl.2 sur âme aluminisée (livré monté)

Sa conception en pin sylvestre traité autoclave classe 4 assure une pérennité accrue

Dimensions hors tout : Ø 140 mm x 1 500 mm
(1 m hors sol conseillé)

Réalisation entièrement en rondin massif

Poids : 15 kg

Diamètres et hauteurs sur mesure :
nous consulter

BORNE AMOVIBLE

À SCELLER

RÉFÉRENCE

SN-45 02 10



Avec film rétroréfléchissant cl.2 sur âme aluminisée (livré monté)

Sa conception en pin sylvestre traité autoclave classe 4 assure une pérennité accrue

Dimensions hors tout : Ø 140 mm x 1 400 mm
(1,10 m hors sol)


Réalisation entièrement en rondin massif

Fourreau métallique et plaque d'insertion galvanisés


Borne bois et fourreau complet livrés pré-montés pour une optimisation du transport

Cadenas pompiers optionnel

Poids : 21 kg

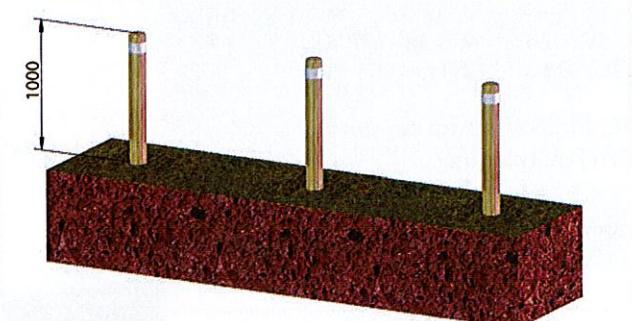

<http://www.solosar.fr/fr/solonature/solonature/borne-fixe>

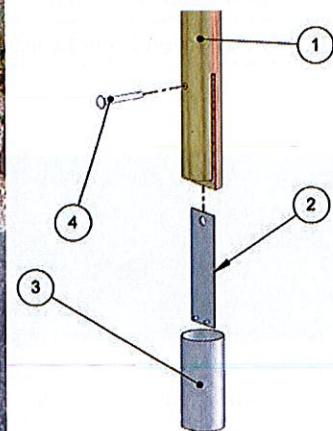


1 : Borne bois massif
2 : plaque d'insertion métal
3 : fourreau métal - à sceller
4 : goupille de verrouillage

www.solosar.fr/fr/solonature/borne-amovible




Compléments d'infos à télécharger sur notre site (vidéo, démo 3D, photos, notice de pose, etc.) :


www.solosar.fr/fr/solonature

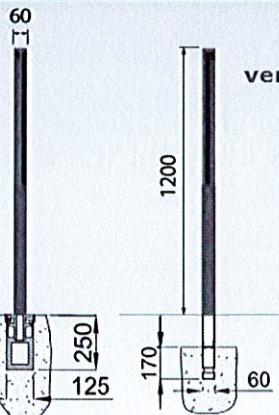**TADAO**
versions fixe ou amovible-fusible




Fonte métallisée peinte.
Option : tête blanche.
Existe en deux tailles :
900 mm (non PMR) et 1200 mm.

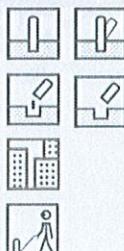

amovible
fusible fixe

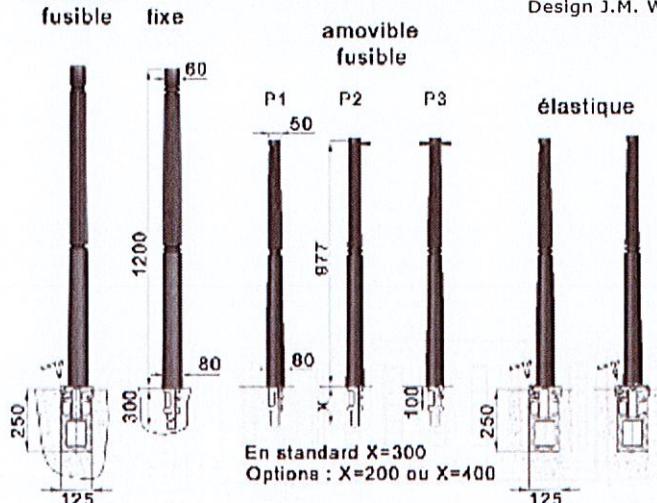**ligne URBINO**
versions fixe ou amovible-fusible

Fonte métallisée peinte.
P2 ou P3 = tête pour 1 ou 2 chaînes.
Design J.M. Wilmotte

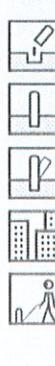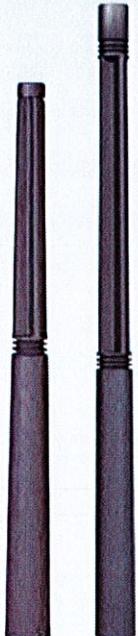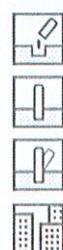**URBINO 1200****URBINO 1000**

amovible
fusible fixe

amovible
fusible

P1 P2 P3 élastique





250 125

En standard X=300
Options : X=200 ou X=400

LA FONTAINE
versions fixe ou amovible-fusible


Fonte métallisée peinte.
Design J.M. Wilmotte

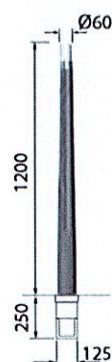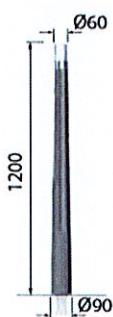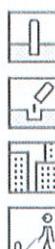**KION**
versions fixe ou amovible-fusible

Fonte métallisée peinte.
Option : tête peinte en blanc.
Design N. Fedorenko




hauteur 900
uniquement

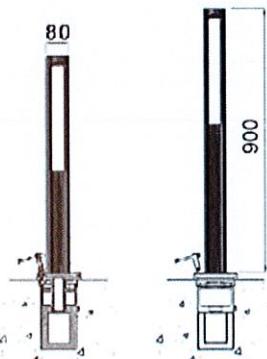

Principe du fusible :

Un fusible calibré (2)
est inséré entre
le scellement (3)
et le potelet (1).

Un remplacement de
l'élément fusible simple
et rapide diminue de
façon sensible les frais
de remise en état.

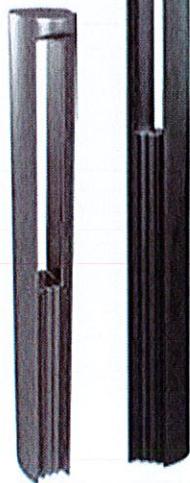




Fabricant de Serrures & Verrouillage de Sécurité

Nous nous réservons à tout moment le droit d'apporter des modifications. Il est interdit d'utiliser ou de copier ce plan sans autorisation

**CADENAS AUTOMATIQUE A
PENE ESCAMOTABLE,
TRIANGLE POMPIER DE 11,
AVEC ACCESSOIRES
CADENAS POMPIER**

CAD-AUTO-PE-TP11-001

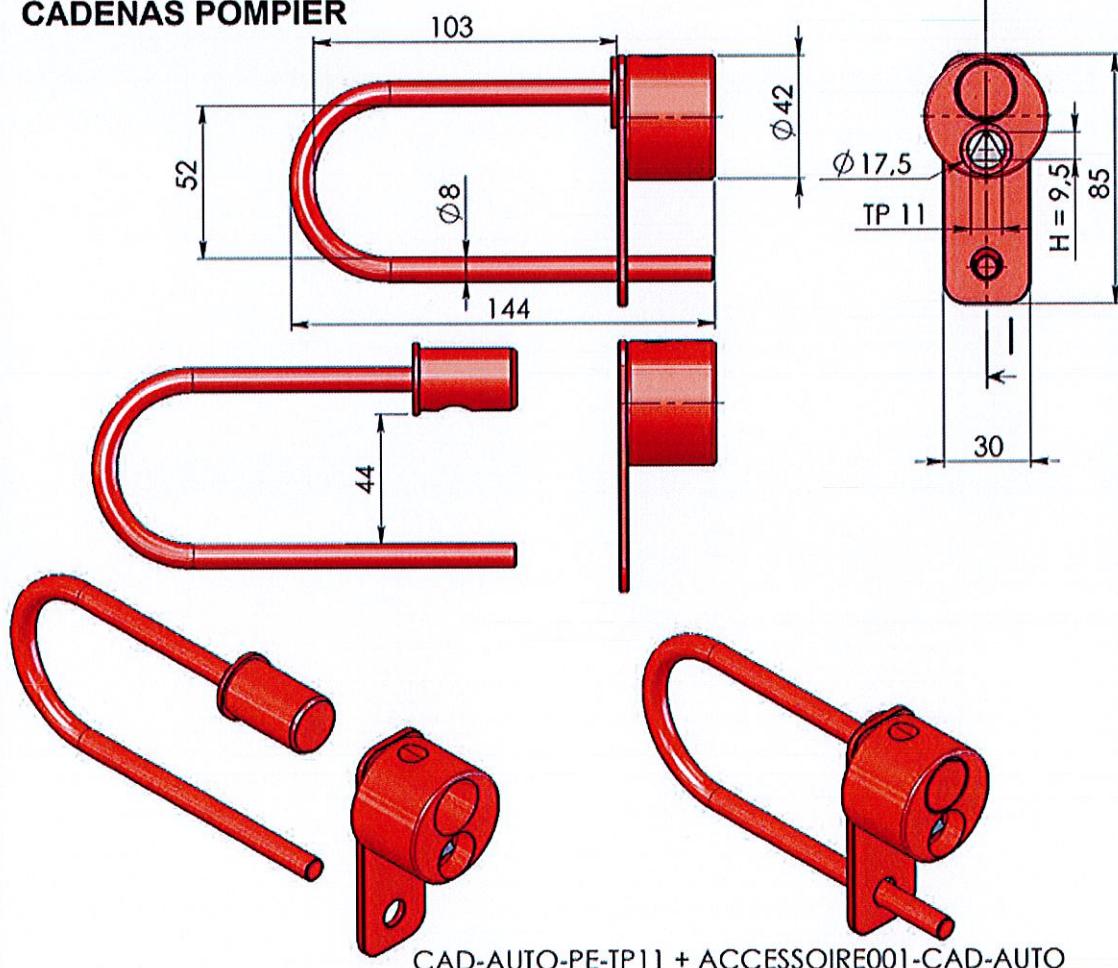

| Référence JMP | BARILLET | | | PROFIL | OBSERVATION |
|----------------------|--------------------|------|---------------------|--------|-----------------|
| | COURSE DU ROTATION | SENS | ENTREE / SORTIE CLE | | |
| CAD-AUTO-PE-TP11-001 | 1/4 | D | | | INOX + Peinture |



CONSIGNER



VERROUILLER





SÉCURISER



PROTÉGER

| La Seine à vélo Itinéraire Vernon-Giverny Section Vernon-Manitôt Liste récapitulative des équipements | |
|--|----------|
| Désignation | Quantité |
| Barrières et dispositifs de restriction d'accès | |
| Barrière en bois double lisse (longueur en mètre) | 50 |
| Barrière de contrôle d'accès pivotante en bois à simple battant renforcé - ouverture 2.00 m | 4 |
| Barrière de contrôle d'accès pivotante en bois à simple battant renforcé - ouverture 3.00 m | 1 |
| Borne de contrôle d'accès amovible en bois | 7 |
| Mobilier | |
| Potelet haute visibilité PMR (tête blanche) | 12 |
| Banc | 18 |
| Transat | 14 |
| Banquettes | 18 |
| Table pique nique | 7 |
| Table pique nique couverte | 2 |
| Corbeilles | 9 |
| Agrès de sport | |
| Appareil d'entraînement de type Kompan-X Pump | 1 |
| Appareil d'entraînement de type Kompan-X Trainer | 1 |
| Appareil d'entraînement de type Kompan-X Stepper | 1 |
| Appareil d'entraînement de type Kompan-X Flex | 1 |
| Echelle horizontale de type Kompan | 1 |
| Barre de traction est espalier de type Kompan | 1 |
| Signalisation horizontale | |
| Pictogramme vélo | 3 |
| passage piéton | 3 |
| Ligne "STOP" | 1 |
| Dents de requin | 4 |
| Signalisation de police | |
| Panneau B22a Gamme normale Classe 2 | 0 |
| Panneau B40 Gamme normale Classe 2 | 2 |
| Panneau B22b Gamme normale Classe 2 | 2 |
| Panneau B41 Gamme normale Classe 2 | 2 |
| Panneau C115 Gamme normale Classe 2 | 2 |
| Panneau C116 Gamme normale Classe 2 | 4 |
| Panneau B7b Gamme normale Classe 2 | 3 |
| Pannonceau M9z 500x350 mm Classe 2 | 4 |
| Panneau AB4 Gamme normale Classe 2 | 4 |
| Panneau AB4 Petite gamme Classe 2 | 1 |
| Pannonceau M4d1 350x150 mm Classe 2 | 4 |
| Panneau accès pompiers diamètre 320 mm Accès Pompiers | 4 |
| Panneau C27 Gamme normale Classe 2 | 1 |
| Panneau C27 Petite gamme Classe 2 | 1 |
| Panneau C20a Gamme normale Classe 2 | 1 |
| Pannonceau M9d 700x200 mm Classe 2 | 2 |
| Panneau A2b clignotant Gamme normale Classe 2 | 1 |


Gestion végétation

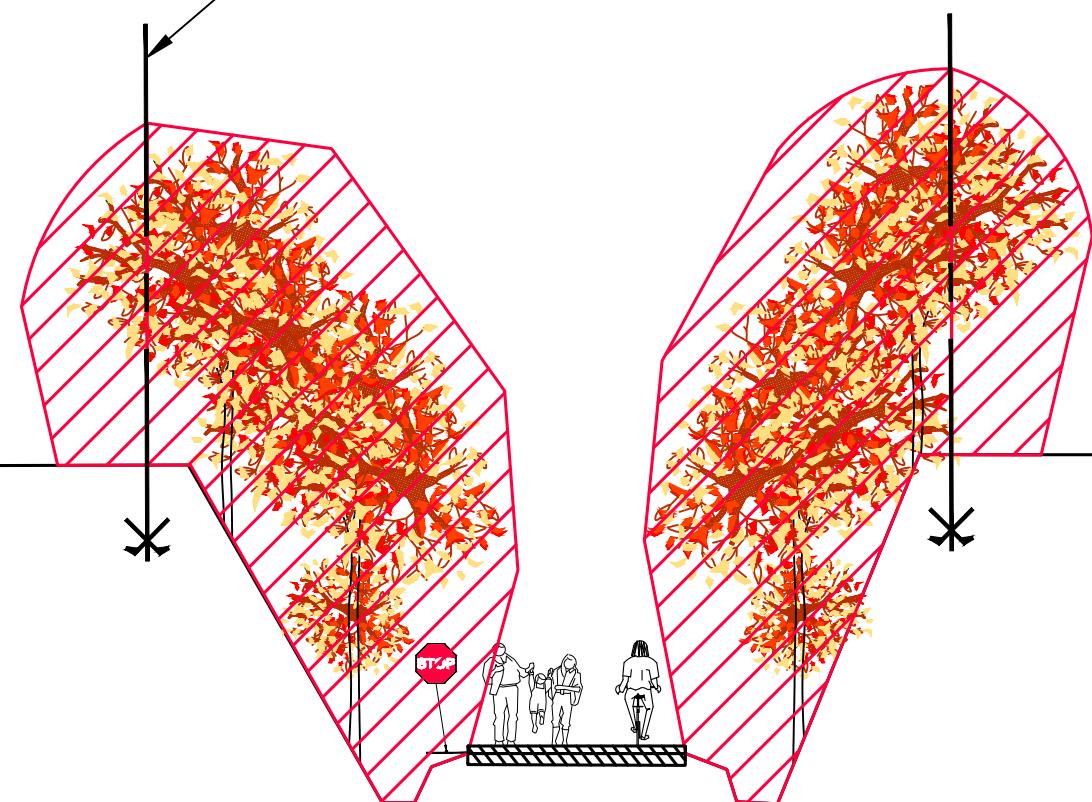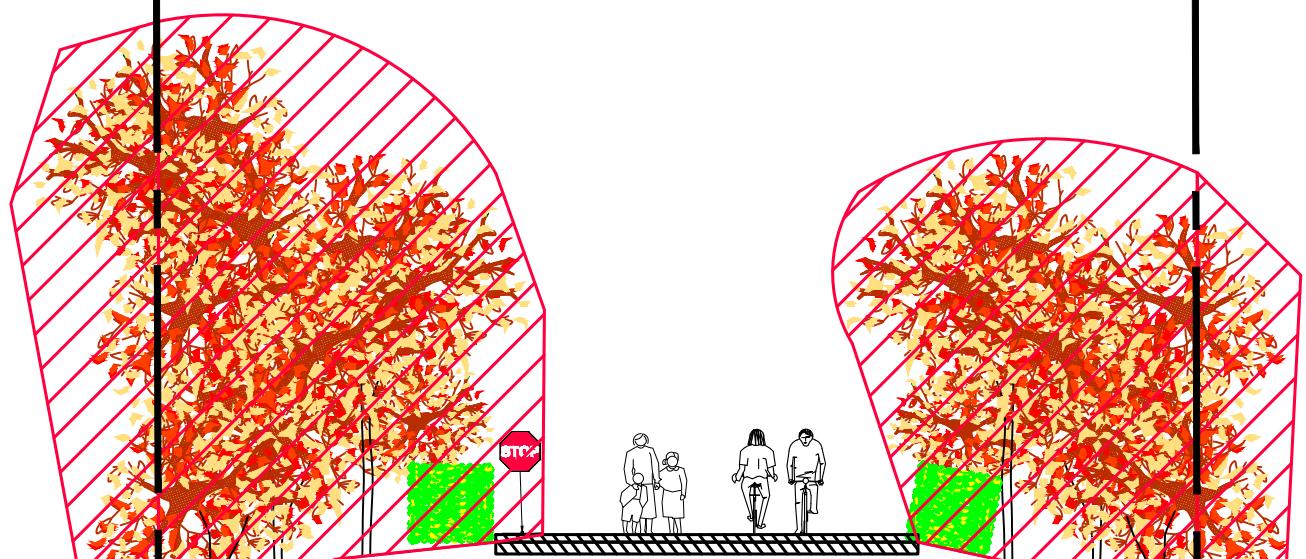

EPCI


CD 27

Gestion intersection

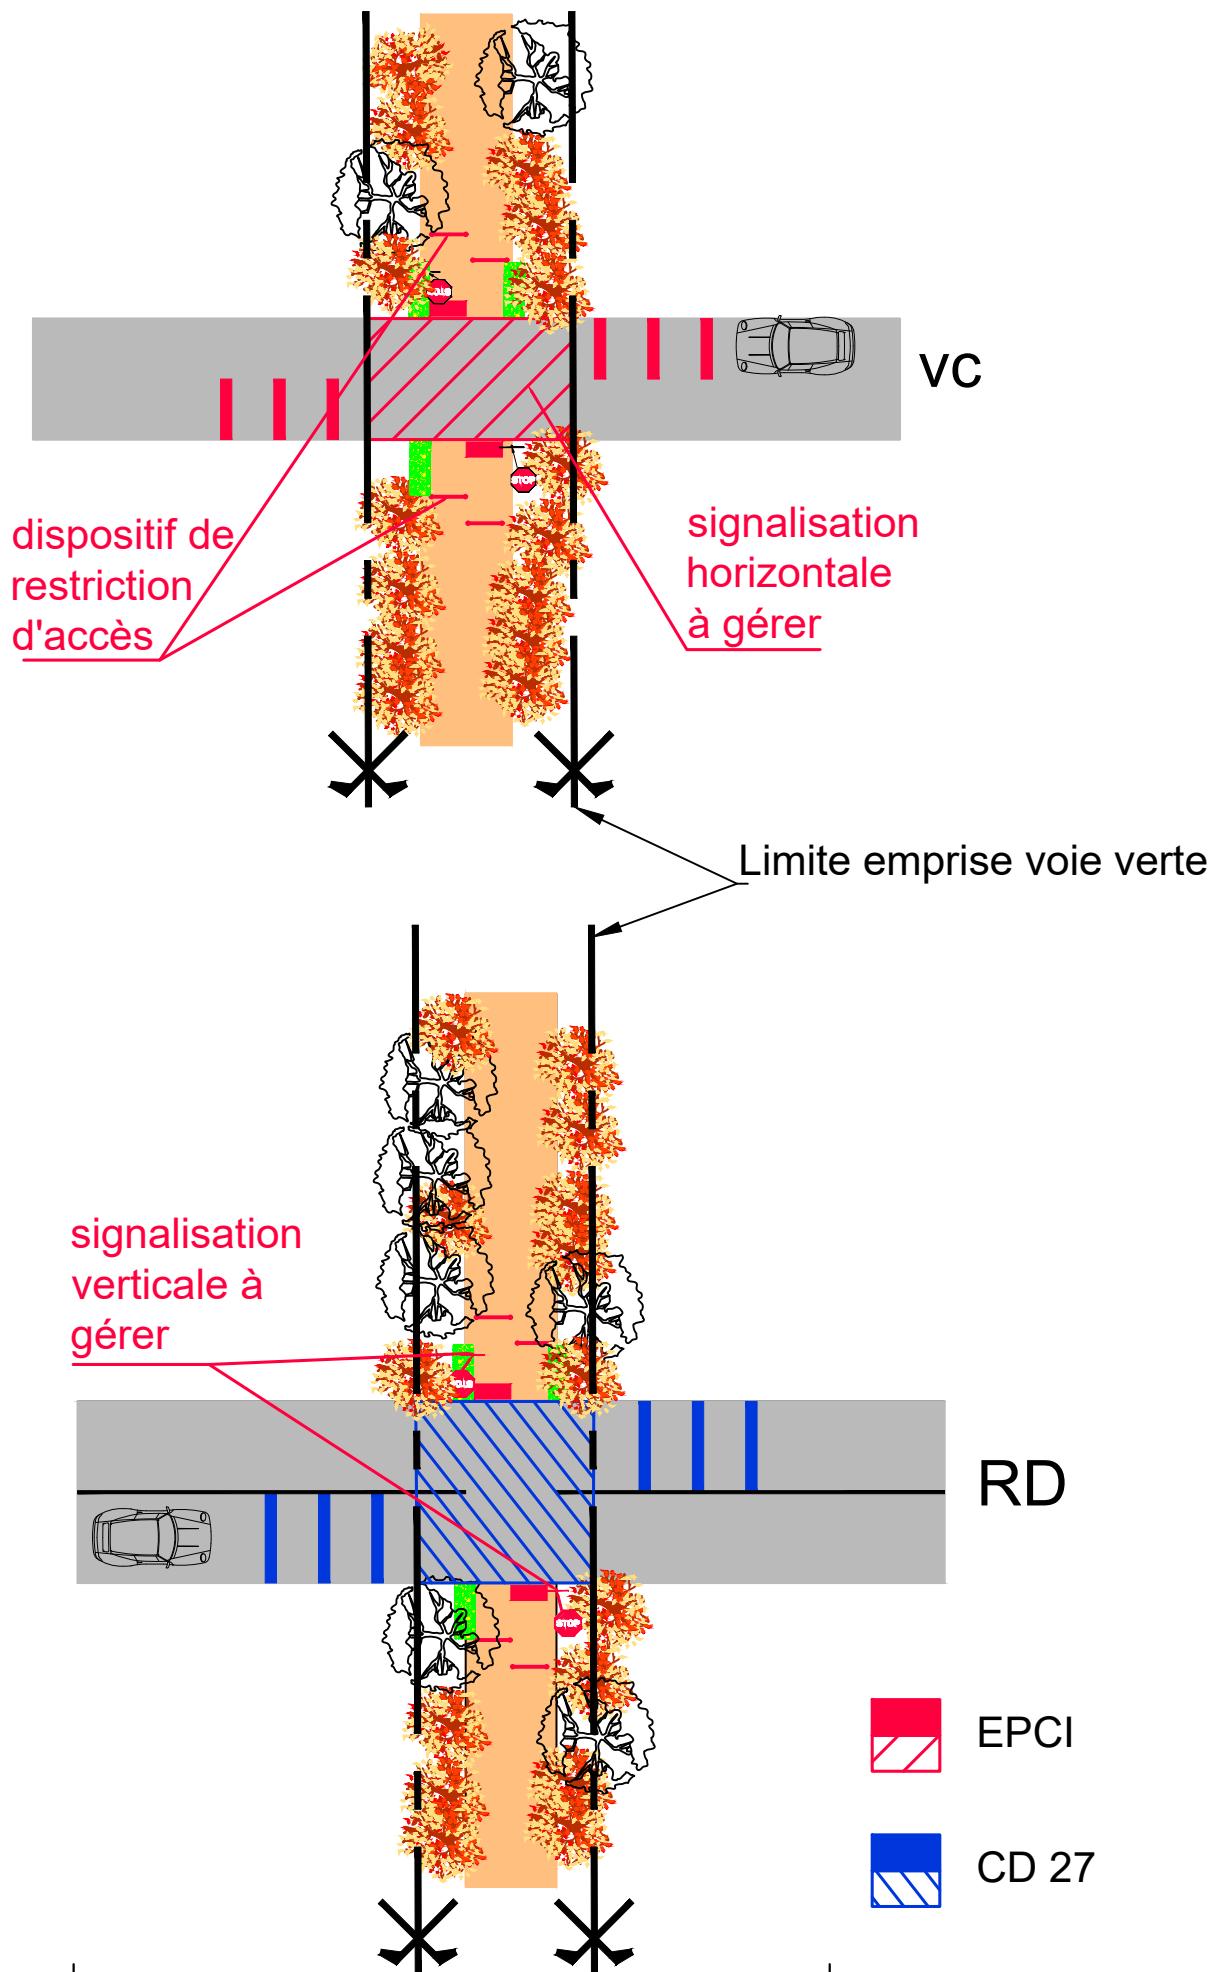


Gestion Infrastructures

Section courante

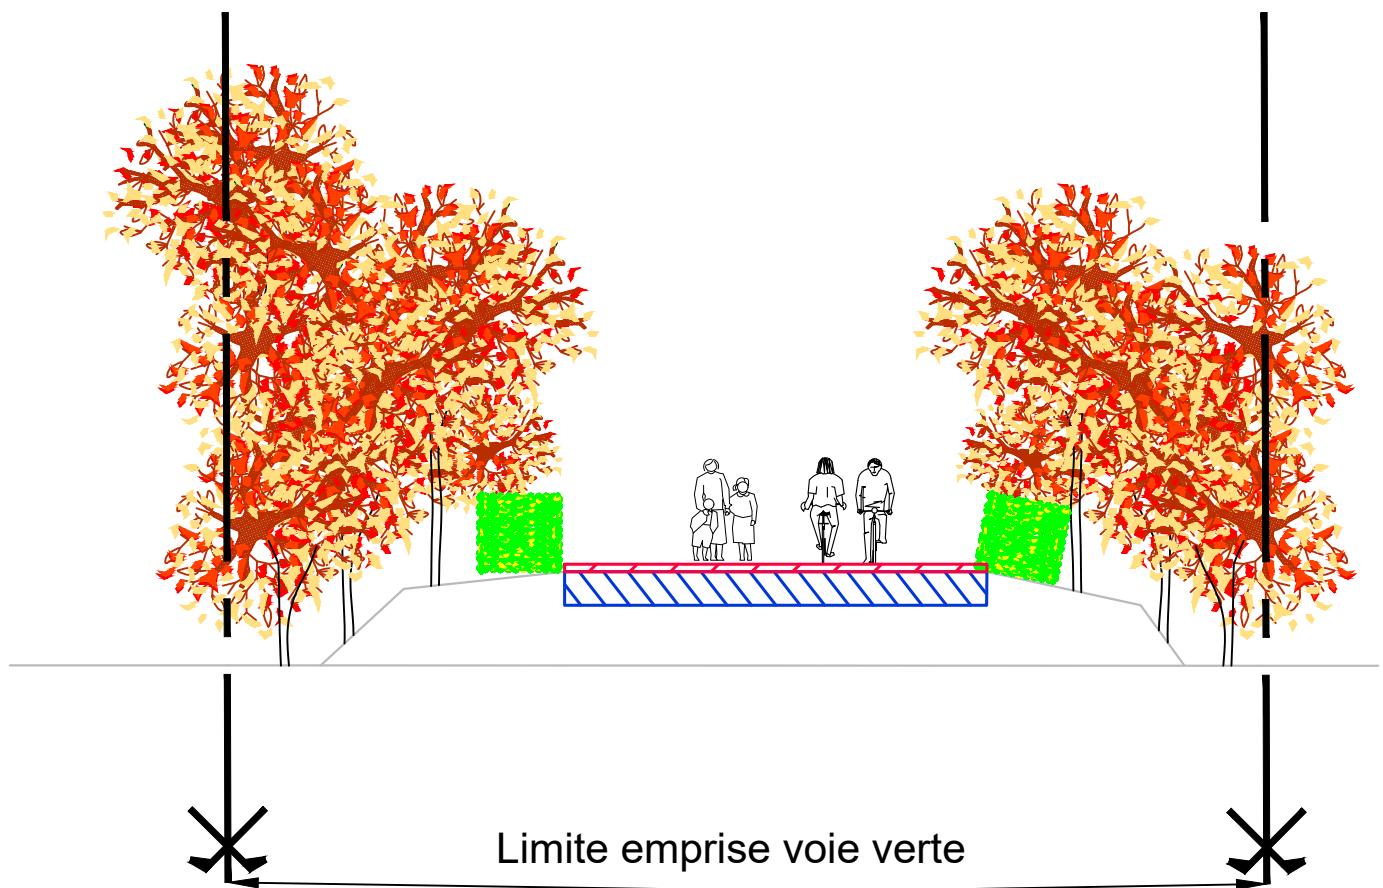


Ouvrage d'art

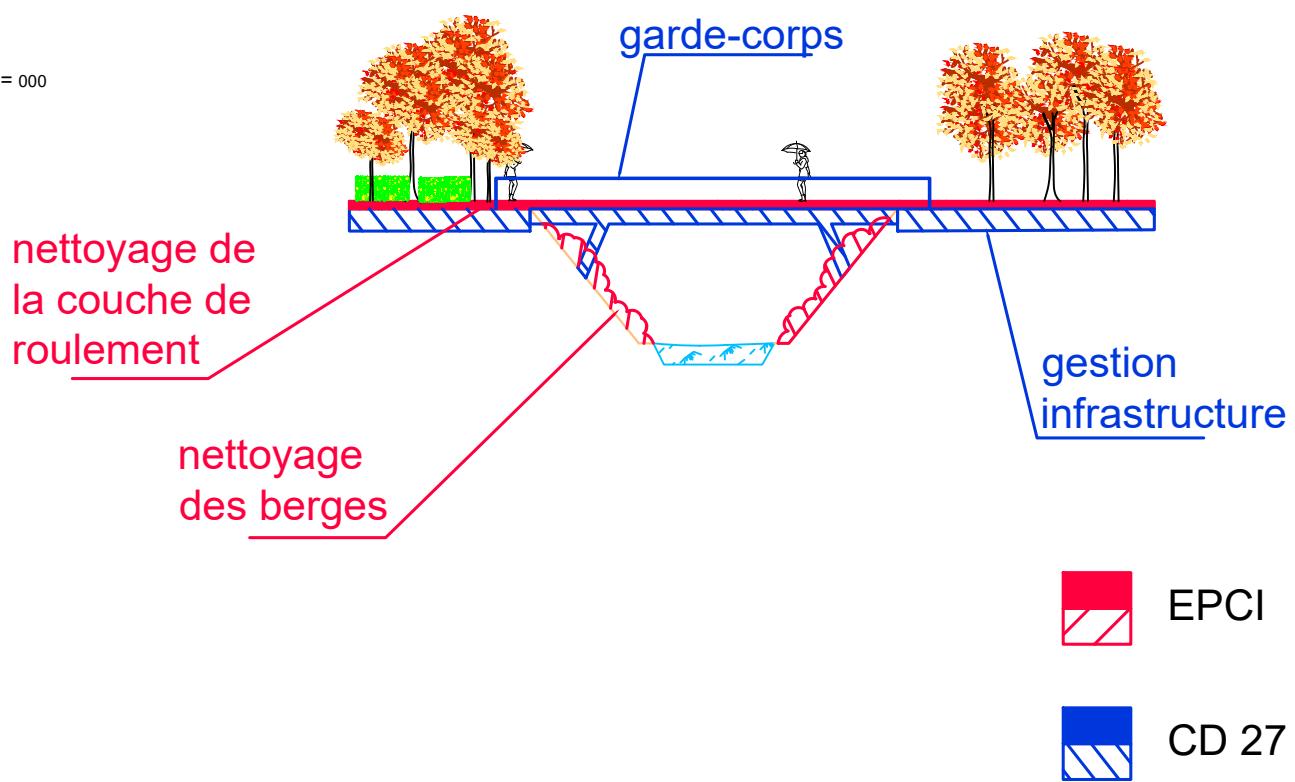

Gestion Infrastructures


RD

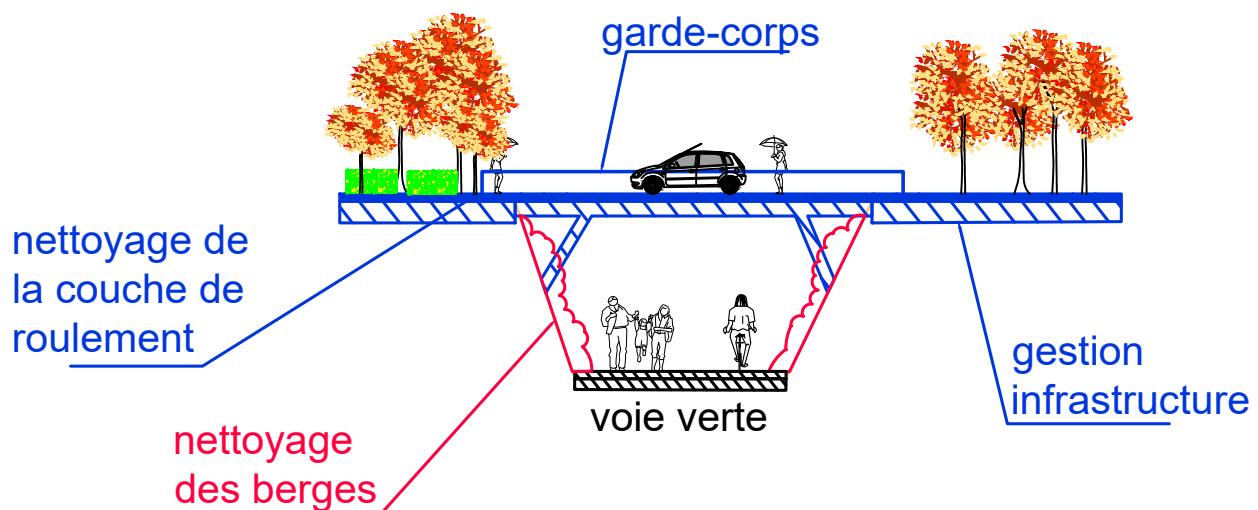

EPCI

CD 27

VC

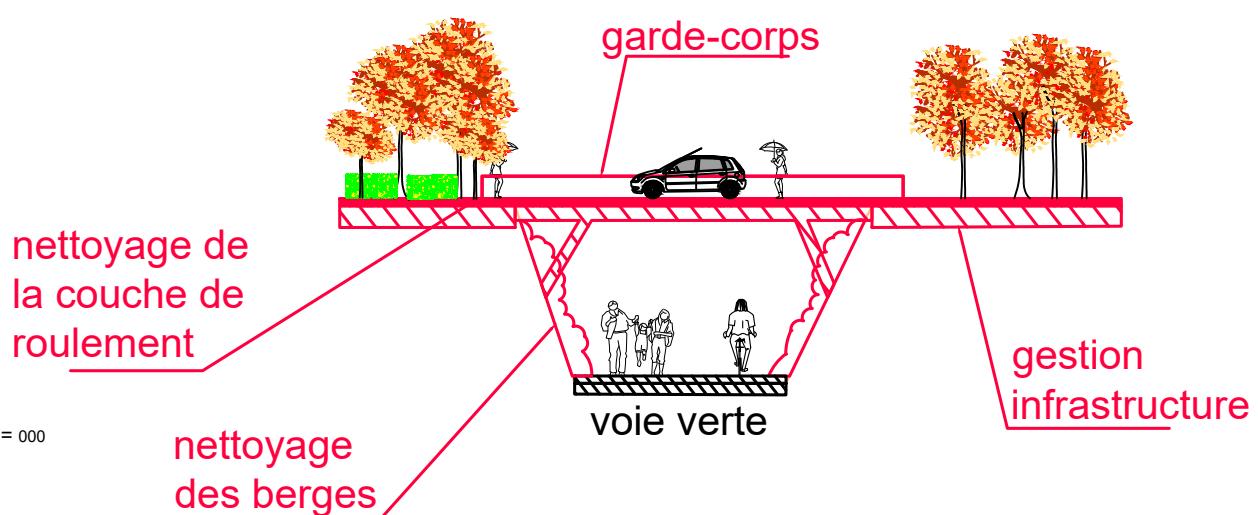

EPCI

CD 27

Y = 000